

VILLE DE NOGENT-SUR-SEINE

27, Grande Rue Saint Laurent
10400 Nogent-sur-Seine

SYSTEME D'ASSAINISSEMENT DE NOGENT-SUR-SEINE

RENOUVELLEMENT DE L'AUTORISATION DE LA STATION D'EPURATION DE NOGENT-SUR-SEINE

PIECE 6 – PIECES GRAPHIQUES ET ANNEXES



SUIVI DU DOCUMENT :
01211545-161-DLE-P6-010-IndA

Indice	Établi par :	Approuvé par :	Le :	Objet de la révision :
A	B. BRINKERT	V. NECAILLE	12/01/2022	Etablissement




SOMMAIRE

A. ANNEXE 1 - PLAN DU SYSTEME D'ASSAINISSEMENT	3
B. ANNEXE 2 - SCHEMA D'IMPLANTATION.....	4
C. SYNOPTIQUES ET PLANS DES OUVRAGES.....	5
C.1. SYNOPTIQUE.....	5
C.2. ANNEXE 3 – BATIMENT.....	5
C.2.1. Annexe 3a – Bâtiment n°1.....	6
C.2.2. Annexe 3b – Bâtiment n°2.....	7
C.2.3. Annexe 3c – Bâtiment n°3.....	8
C.3. ANNEXE 4 – BASSIN D'AERATION.....	9
C.4. ANNEXE 5 – CLARIFICATEUR	10
C.5. ANNEXE 6 – SERRES DE SECHAGE SOLAIRE	11
C.6. ANNEXE 7 – POSTE AVAL	12
C.7. ANNEXE 8 – IMPLANTATION DES RESEAUX HYDRAULIQUES	13
C.8. ANNEXE 9 – IMPLANTATION DES RESEAUX SECS	14
C.9. ANNEXES 10 – AUTRES PLANS	15


**LES PLANS EN FORMAT REELS SONT DONNES
EN ANNEXES DU PRESENT DOCUMENT**



A. ANNEXE 1 - PLAN DU SYSTEME D'ASSAINISSEMENT

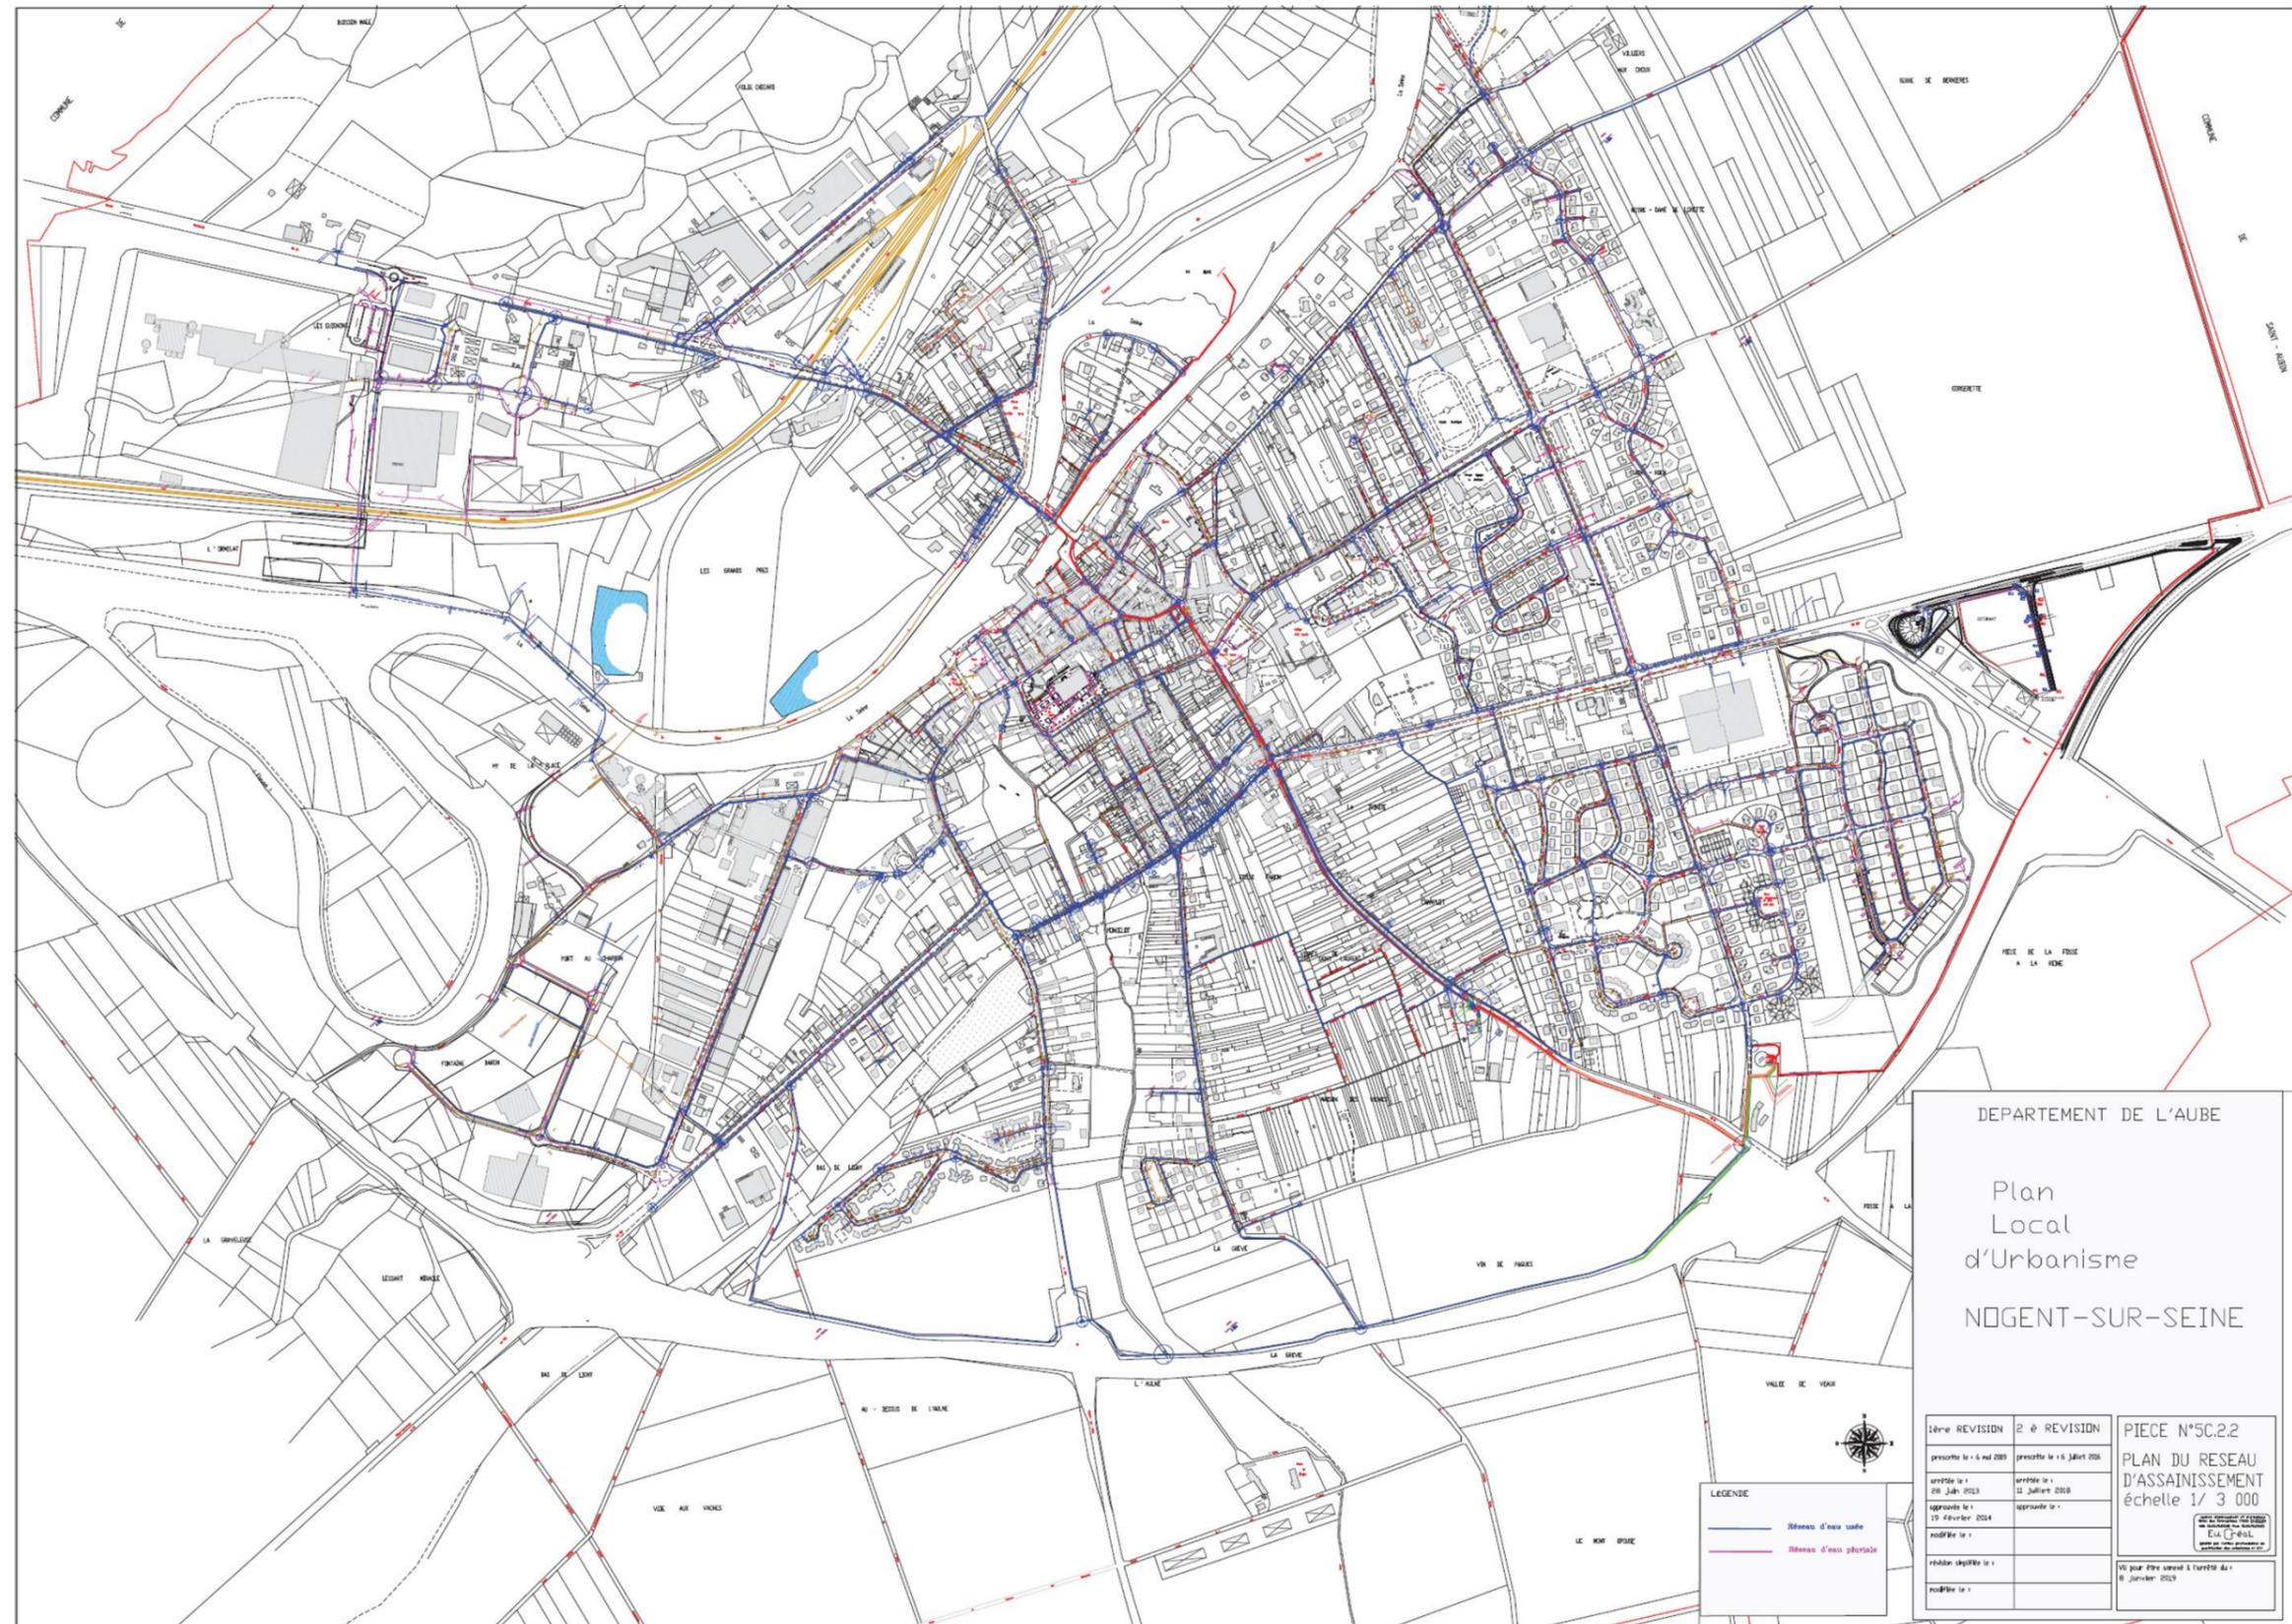


B. ANNEXE 2 - SCHEMA D'IMPLANTATION

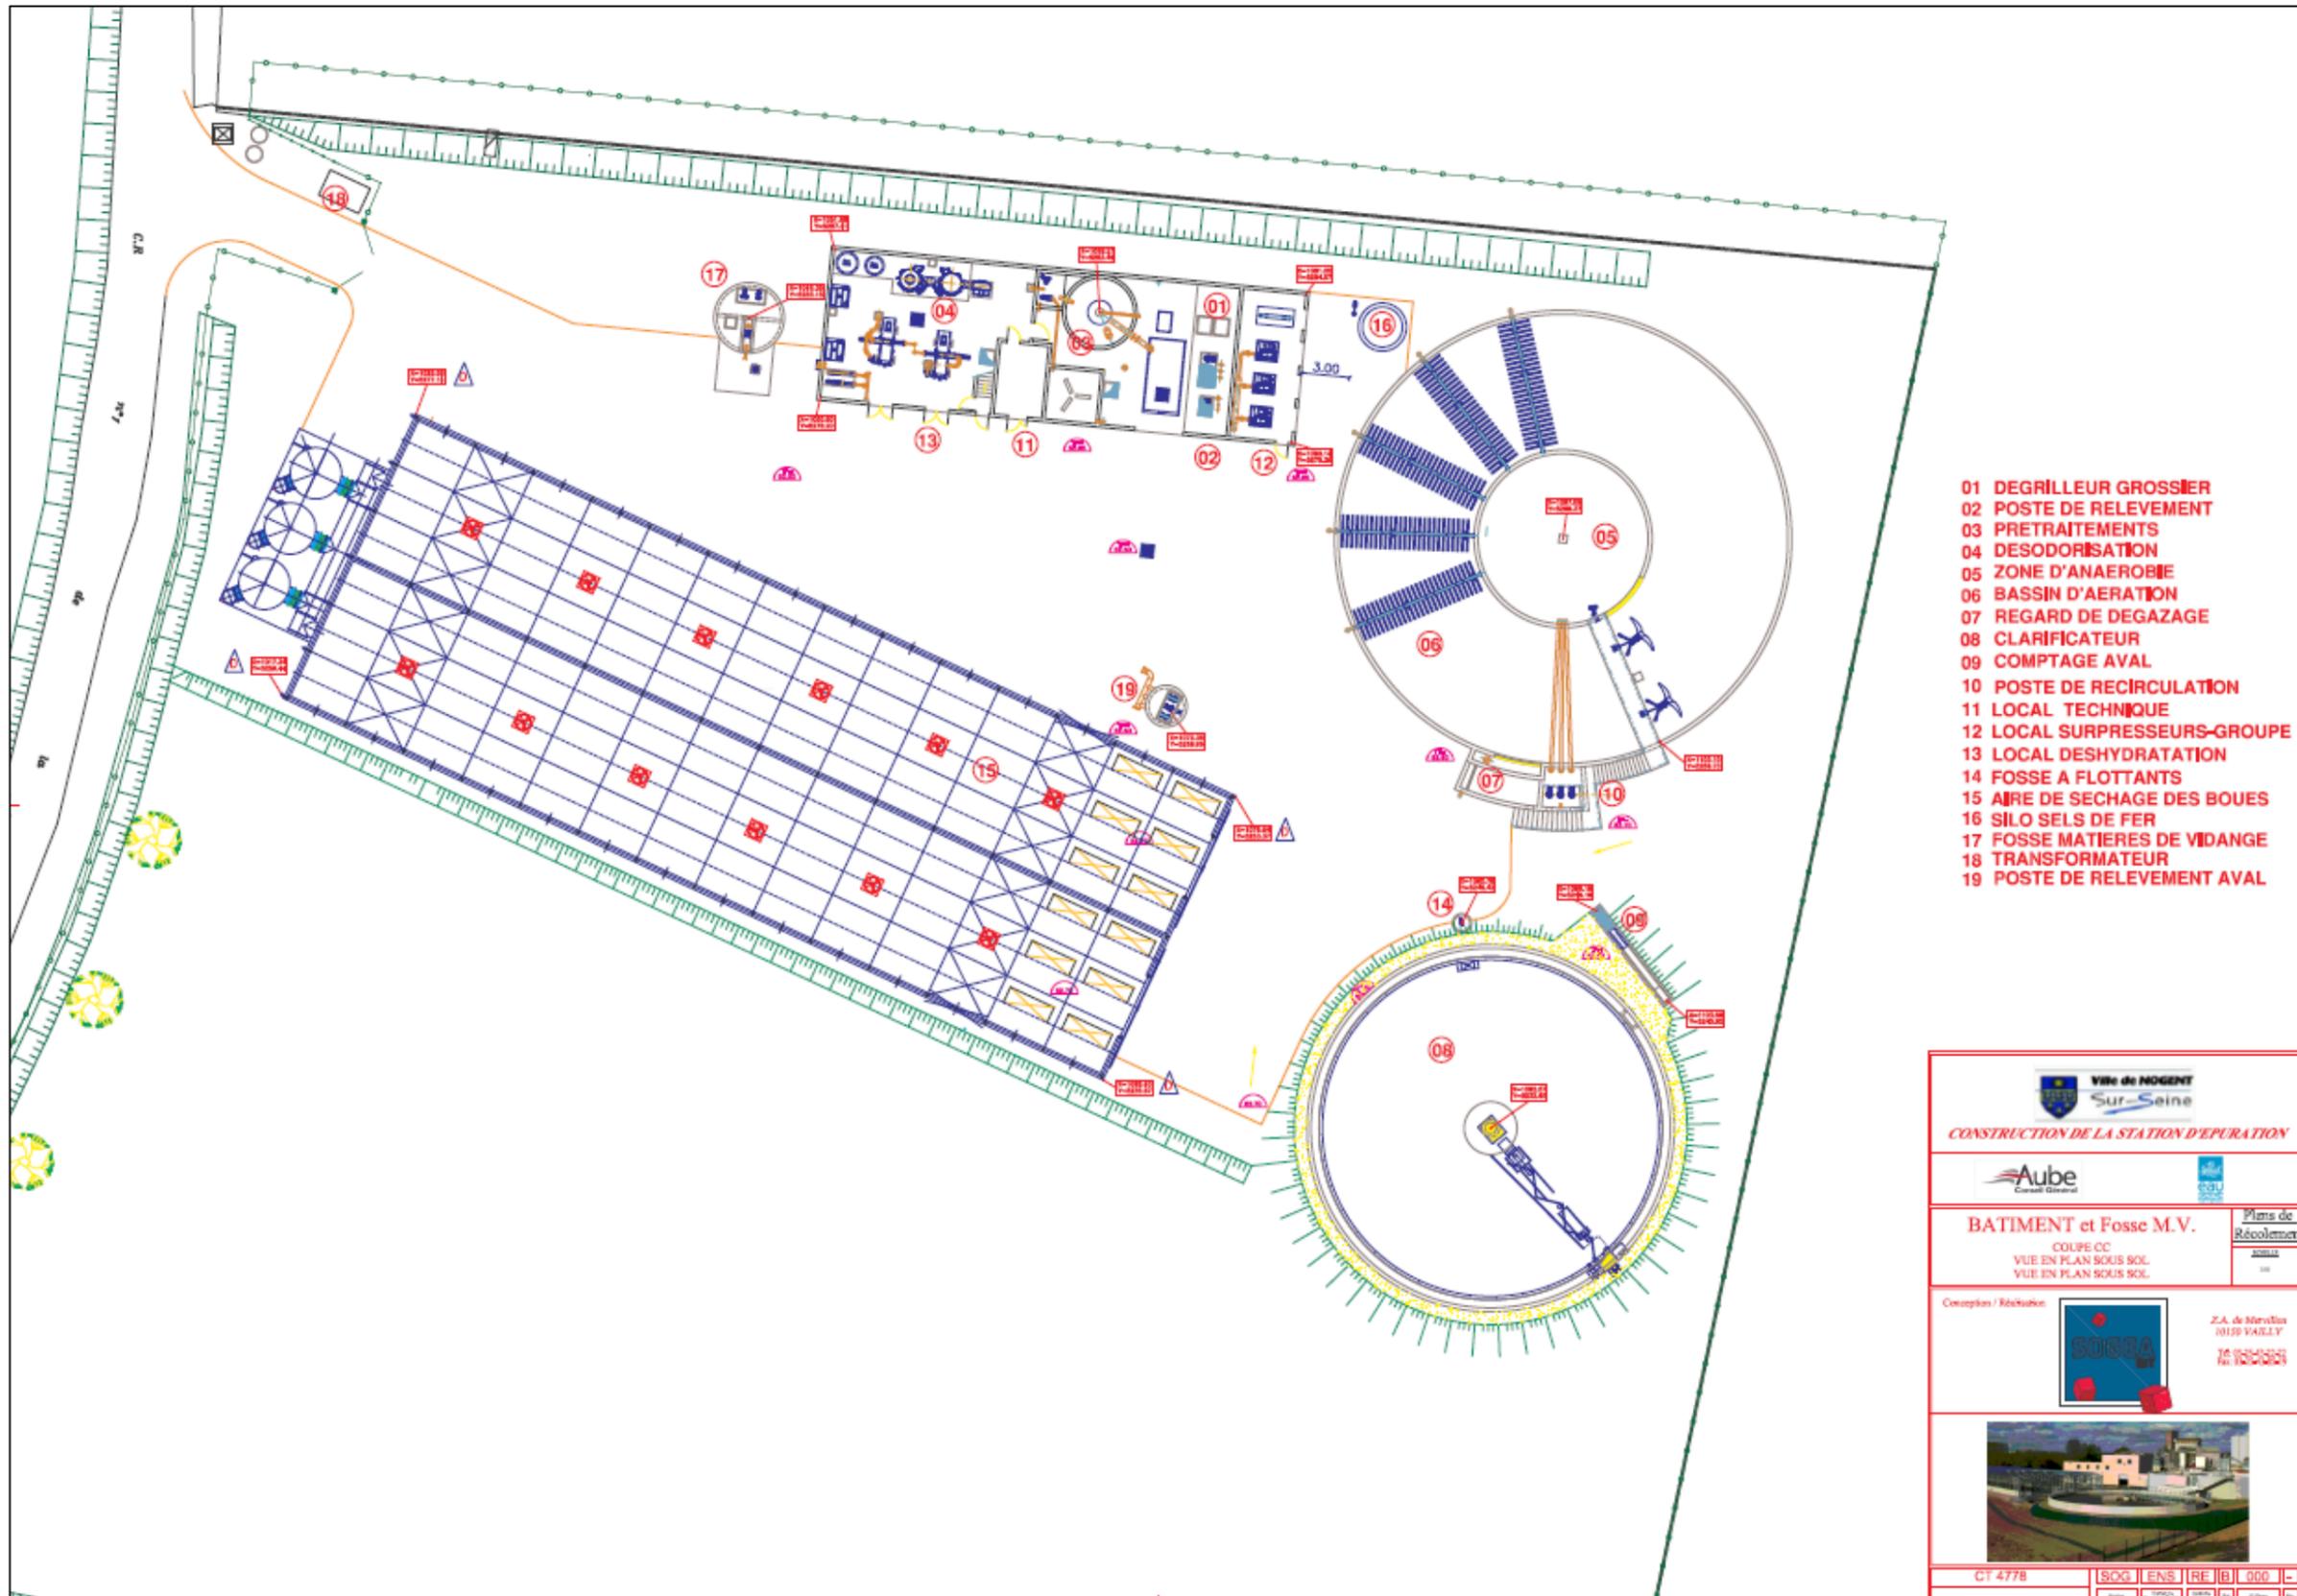



 Ville de NOGENT Sur-Seine											
CONSTRUCTION DE LA STATION D'EPURATION											
BATIMENT et Fosse M.V. COLPE CC VUE EN PLAN SOUS SOL VUE EN PLAN SOUS SOL											
Plans de Récolement											
Conception / Réalisation:											
											
CT 4778	<table border="1"> <tr> <td>SOG</td> <td>ENS</td> <td>RE</td> <td>BJ</td> <td>DD</td> </tr> <tr> <td>1</td> <td>1</td> <td>1</td> <td>1</td> <td>1</td> </tr> </table>	SOG	ENS	RE	BJ	DD	1	1	1	1	1
SOG	ENS	RE	BJ	DD							
1	1	1	1	1							

C. SYNOPTIQUES ET PLANS DES OUVRAGES


C.1. SYNOPTIQUE

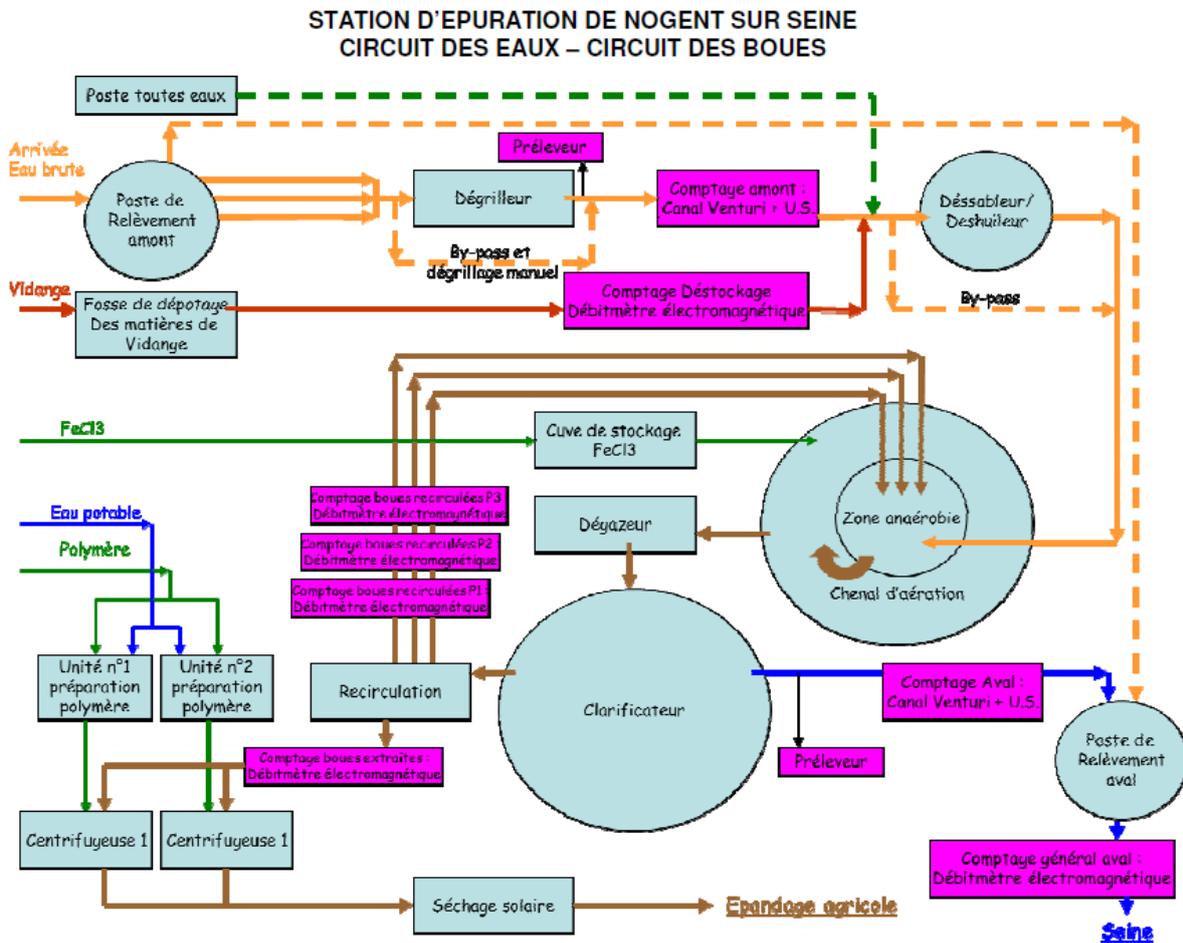


C.2. ANNEXE 3 – BATIMENT

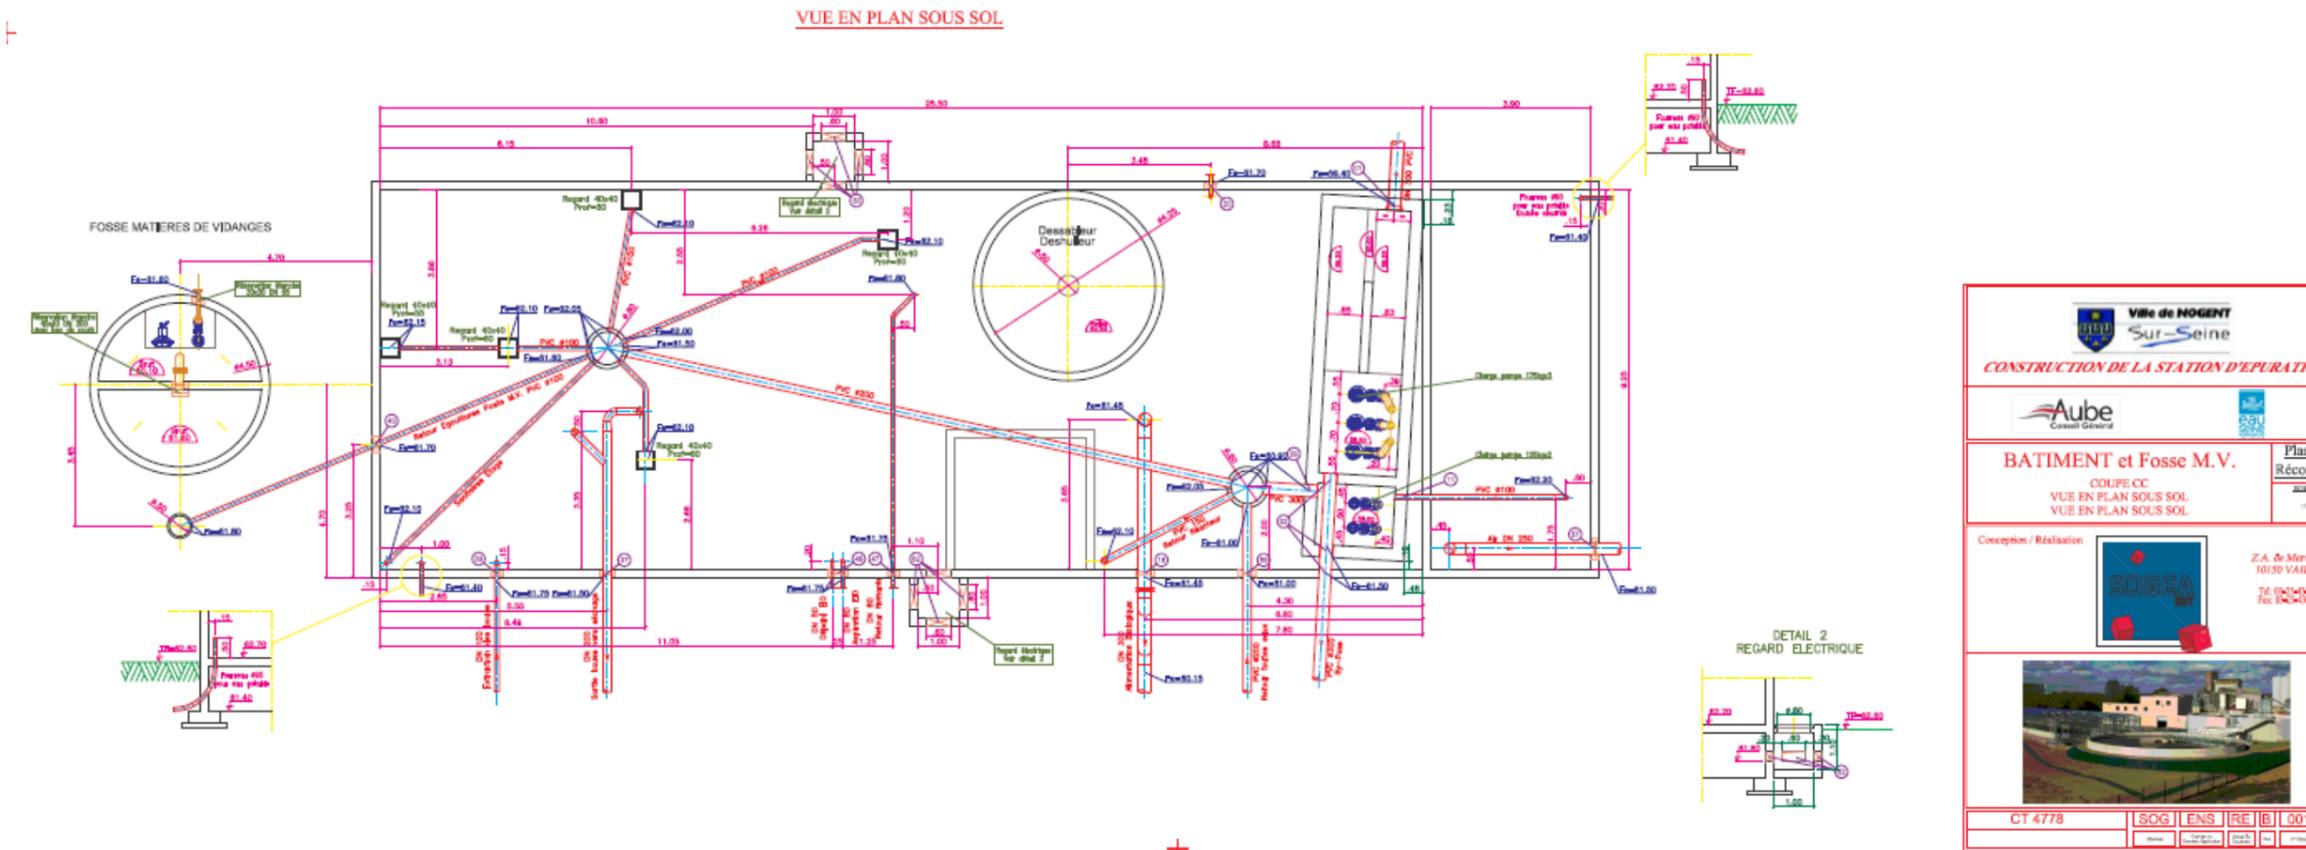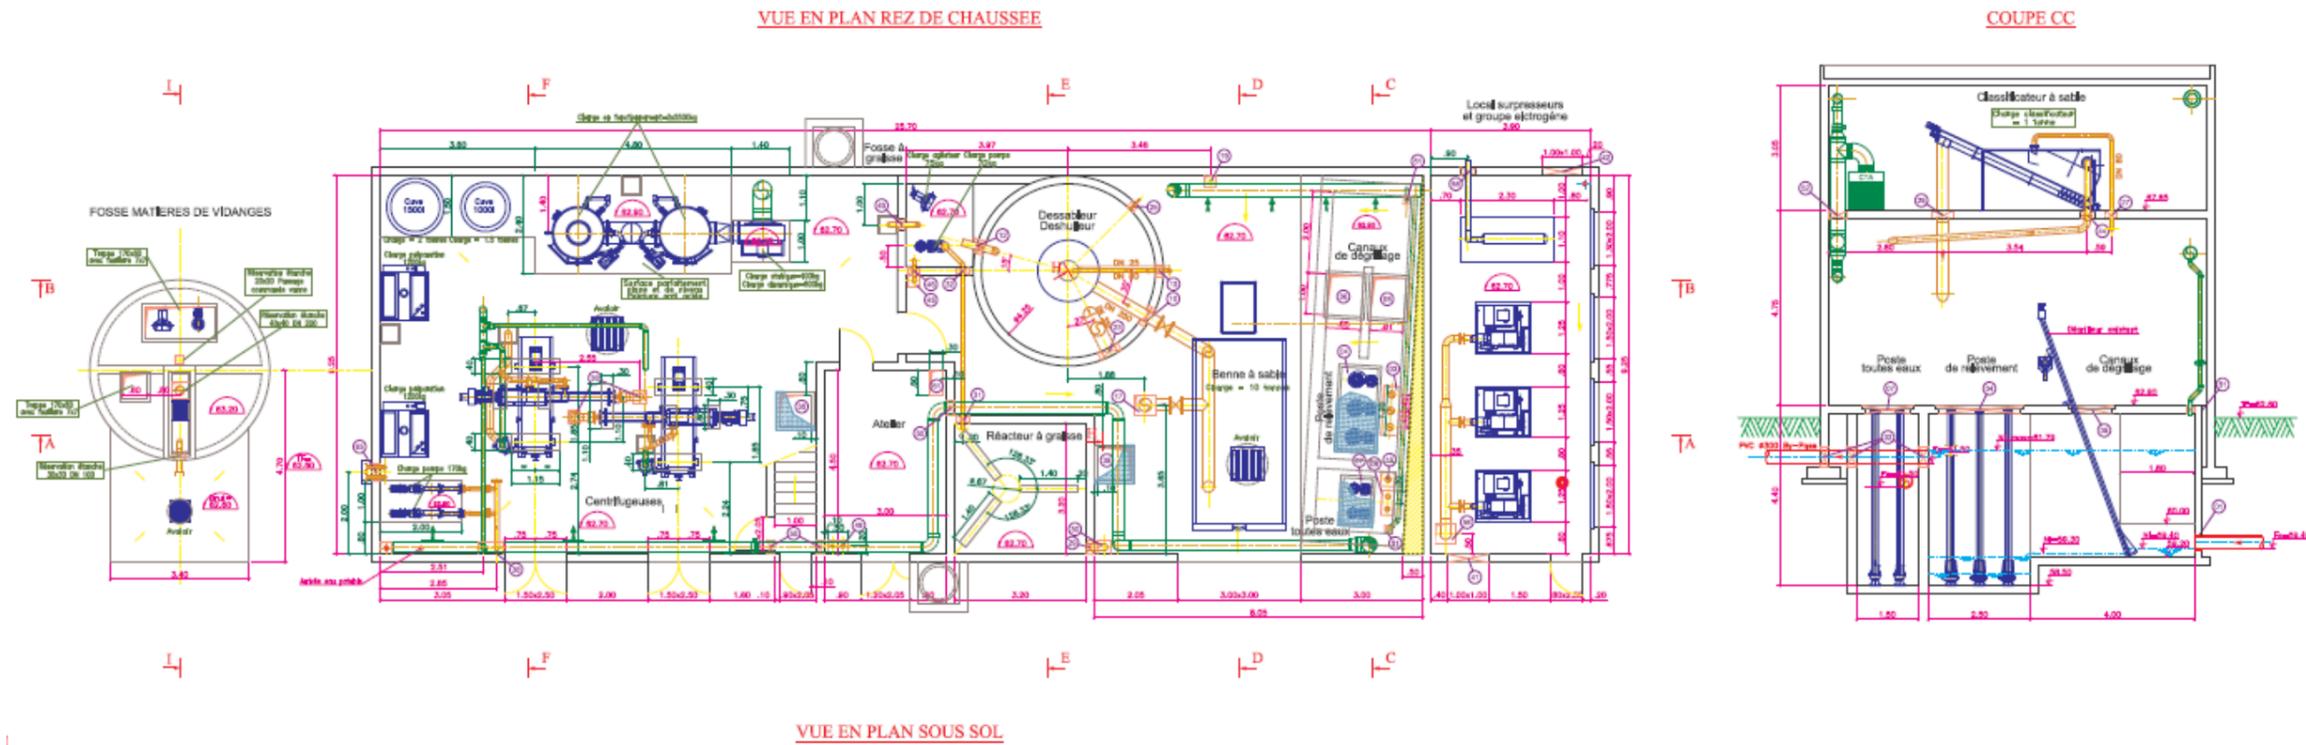





<p>CONSTRUCTION DE LA STATION D'EPURATION</p>						
<p>BATIMENT et Fosse M.V.</p> <p>COUPE CC VUE EN PLAN SOUS SOL VUE EN PLAN SOUS SOL</p>						
<p>CT 4778</p> <table border="1"> <tr> <td>SOG</td> <td>ENS</td> <td>RE</td> <td>B</td> <td>001</td> </tr> </table>		SOG	ENS	RE	B	001
SOG	ENS	RE	B	001		

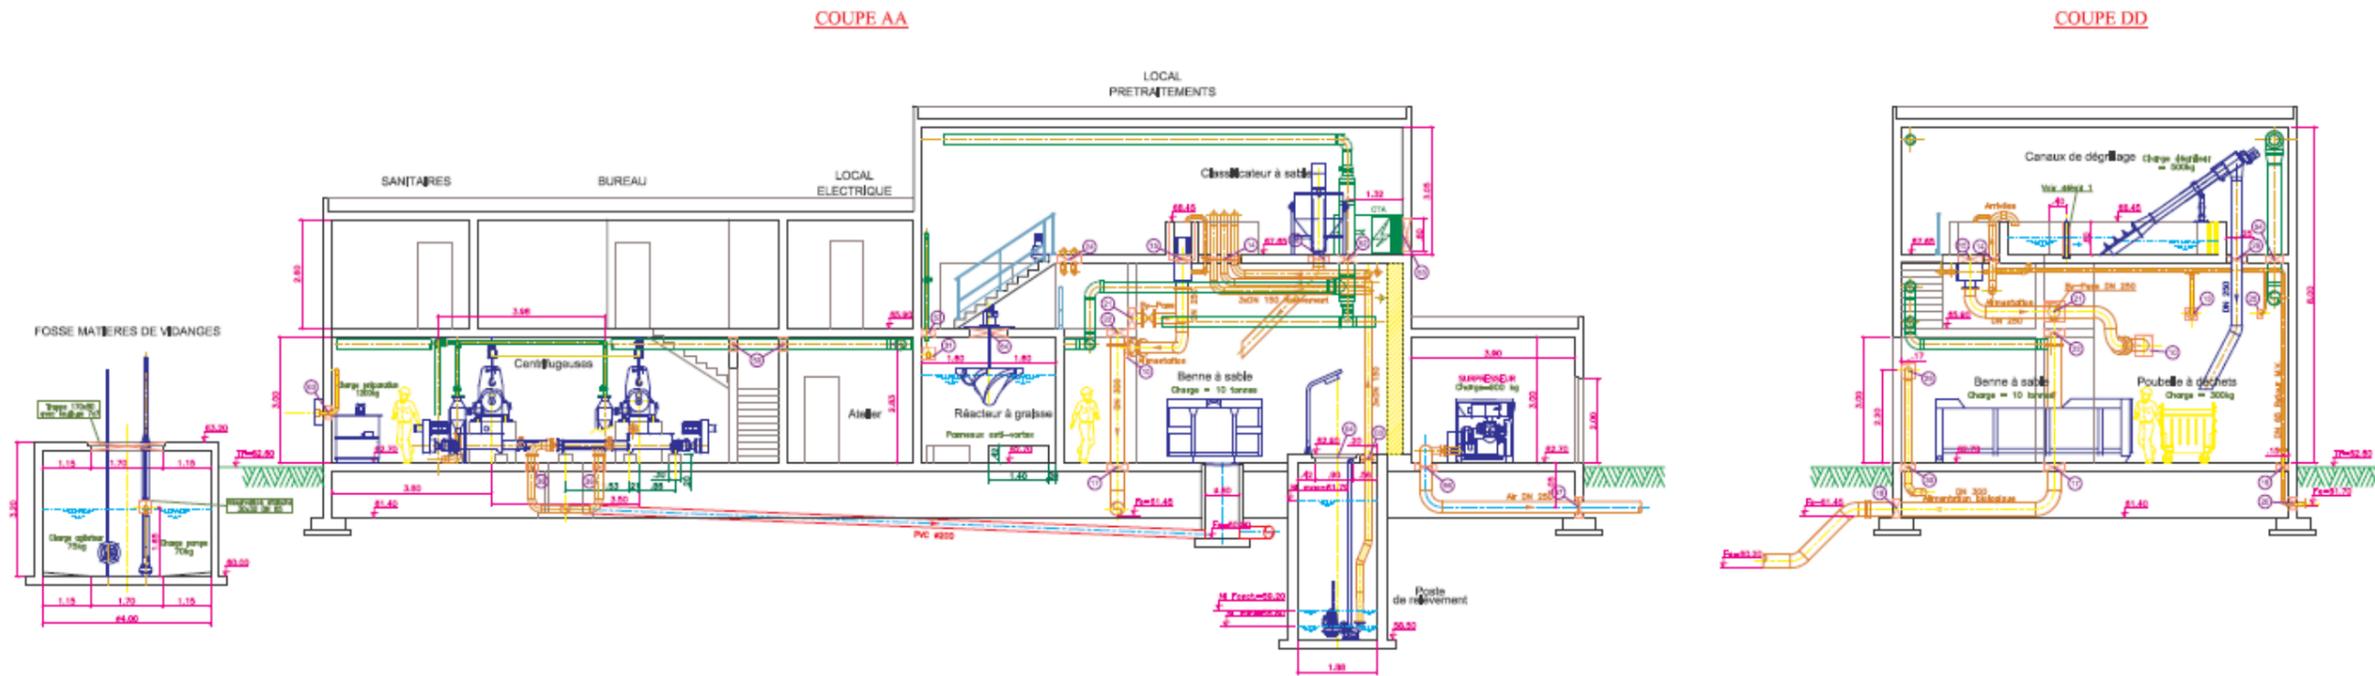

VUE EN PLAN ETAGE

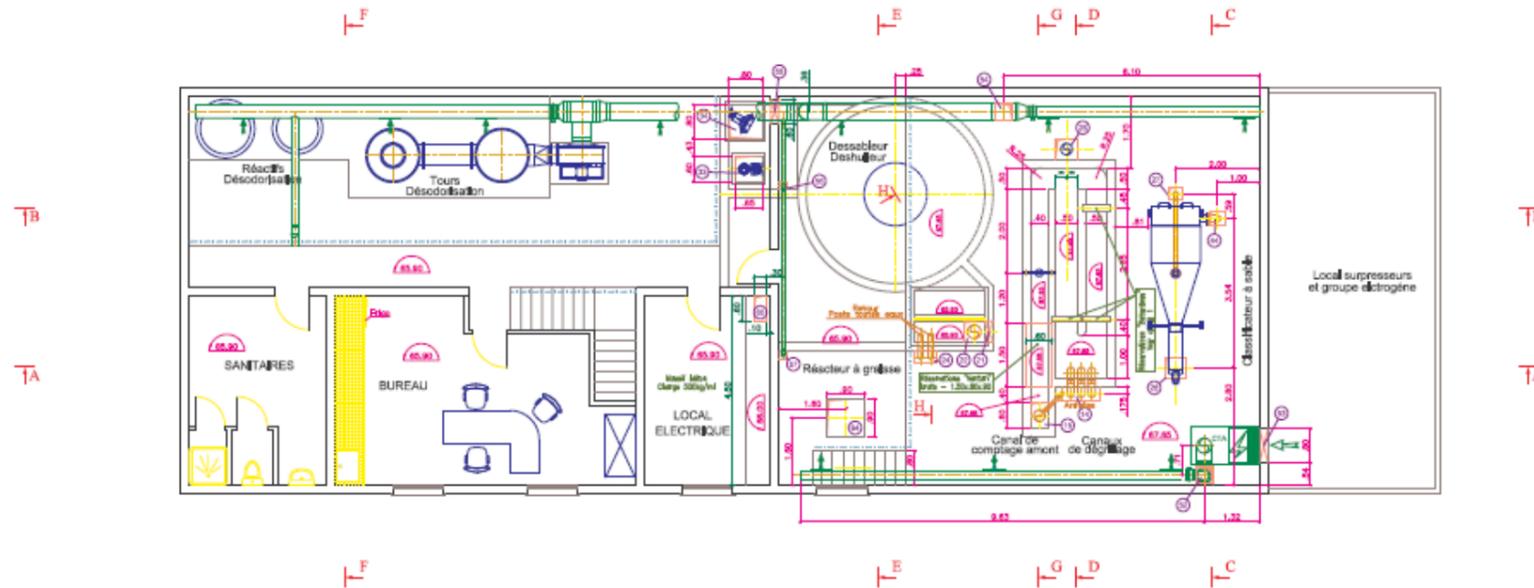


<p>Ville de NOGENT Sur-Seine</p>	
<p>CONSTRUCTION DE LA STATION D'EPURATION</p>	
<p>Aube Conseil Général</p>	<p>Plans de Récolement</p>
<p>BATIMENT et Fosse M.V.</p> <p>COUPE AA VUE EN PLAN ETAGE COUPE DD</p>	
<p>Conception / Réalisation</p> <p>SOCCA</p>	<p>Z.A. de Merville 10150 VAILLY Tél. (03) 25 00 00 Fax. (03) 25 00 01</p>
<p>CT 4778</p>	<p>ISO ENS RE B 002</p>

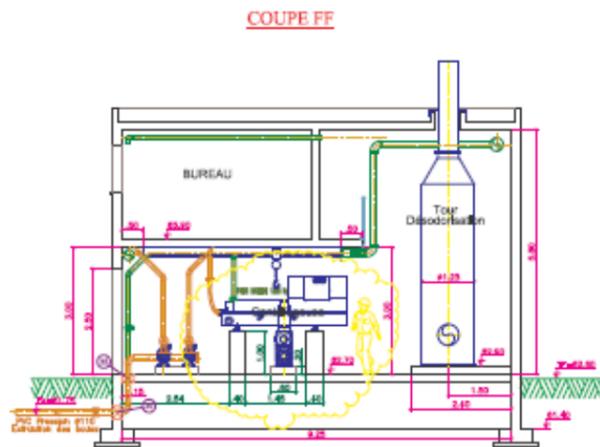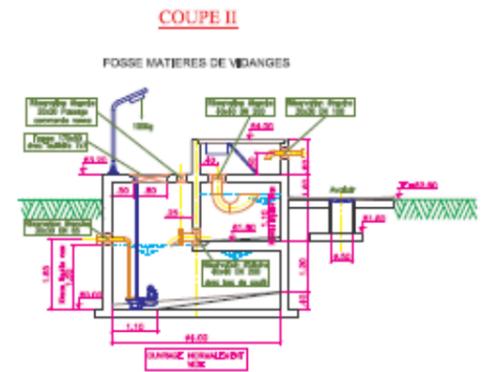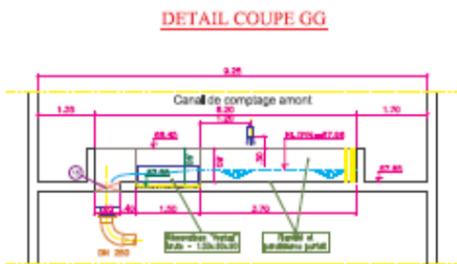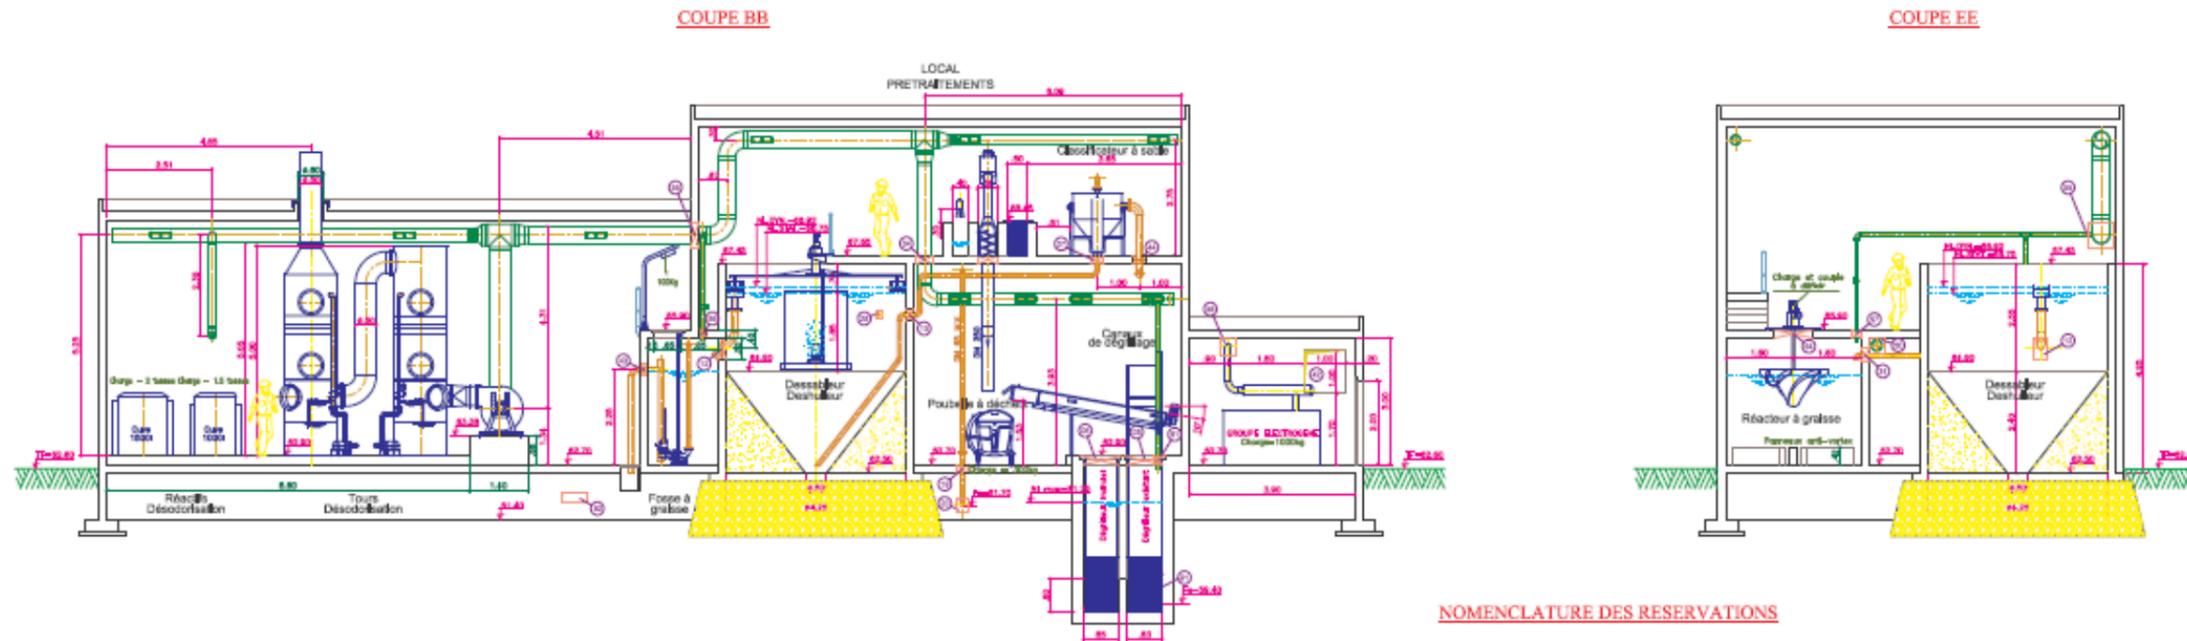


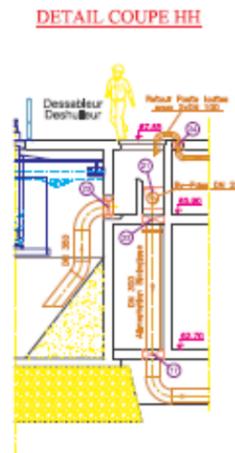

NOMENCLATURE DES RESERVATIONS


Ville de NOGENT
Sur-Seine

CONSTRUCTION DE LA STATION D'EPURATION

Aube
Conseil Général


BATIMENT et Fosse M.V.
COUPE BB & FF
DETAIL COUPE GG & HH
NOMENCLATURE & DETAILS

Plans de Récolement
Z.A. de Merville

Conception / Réalisation
SOGEA
REINER


CT 4778 | SOG | ENS | RE | 003

C.3. ANNEXE 4 – BASSIN D’AERATION

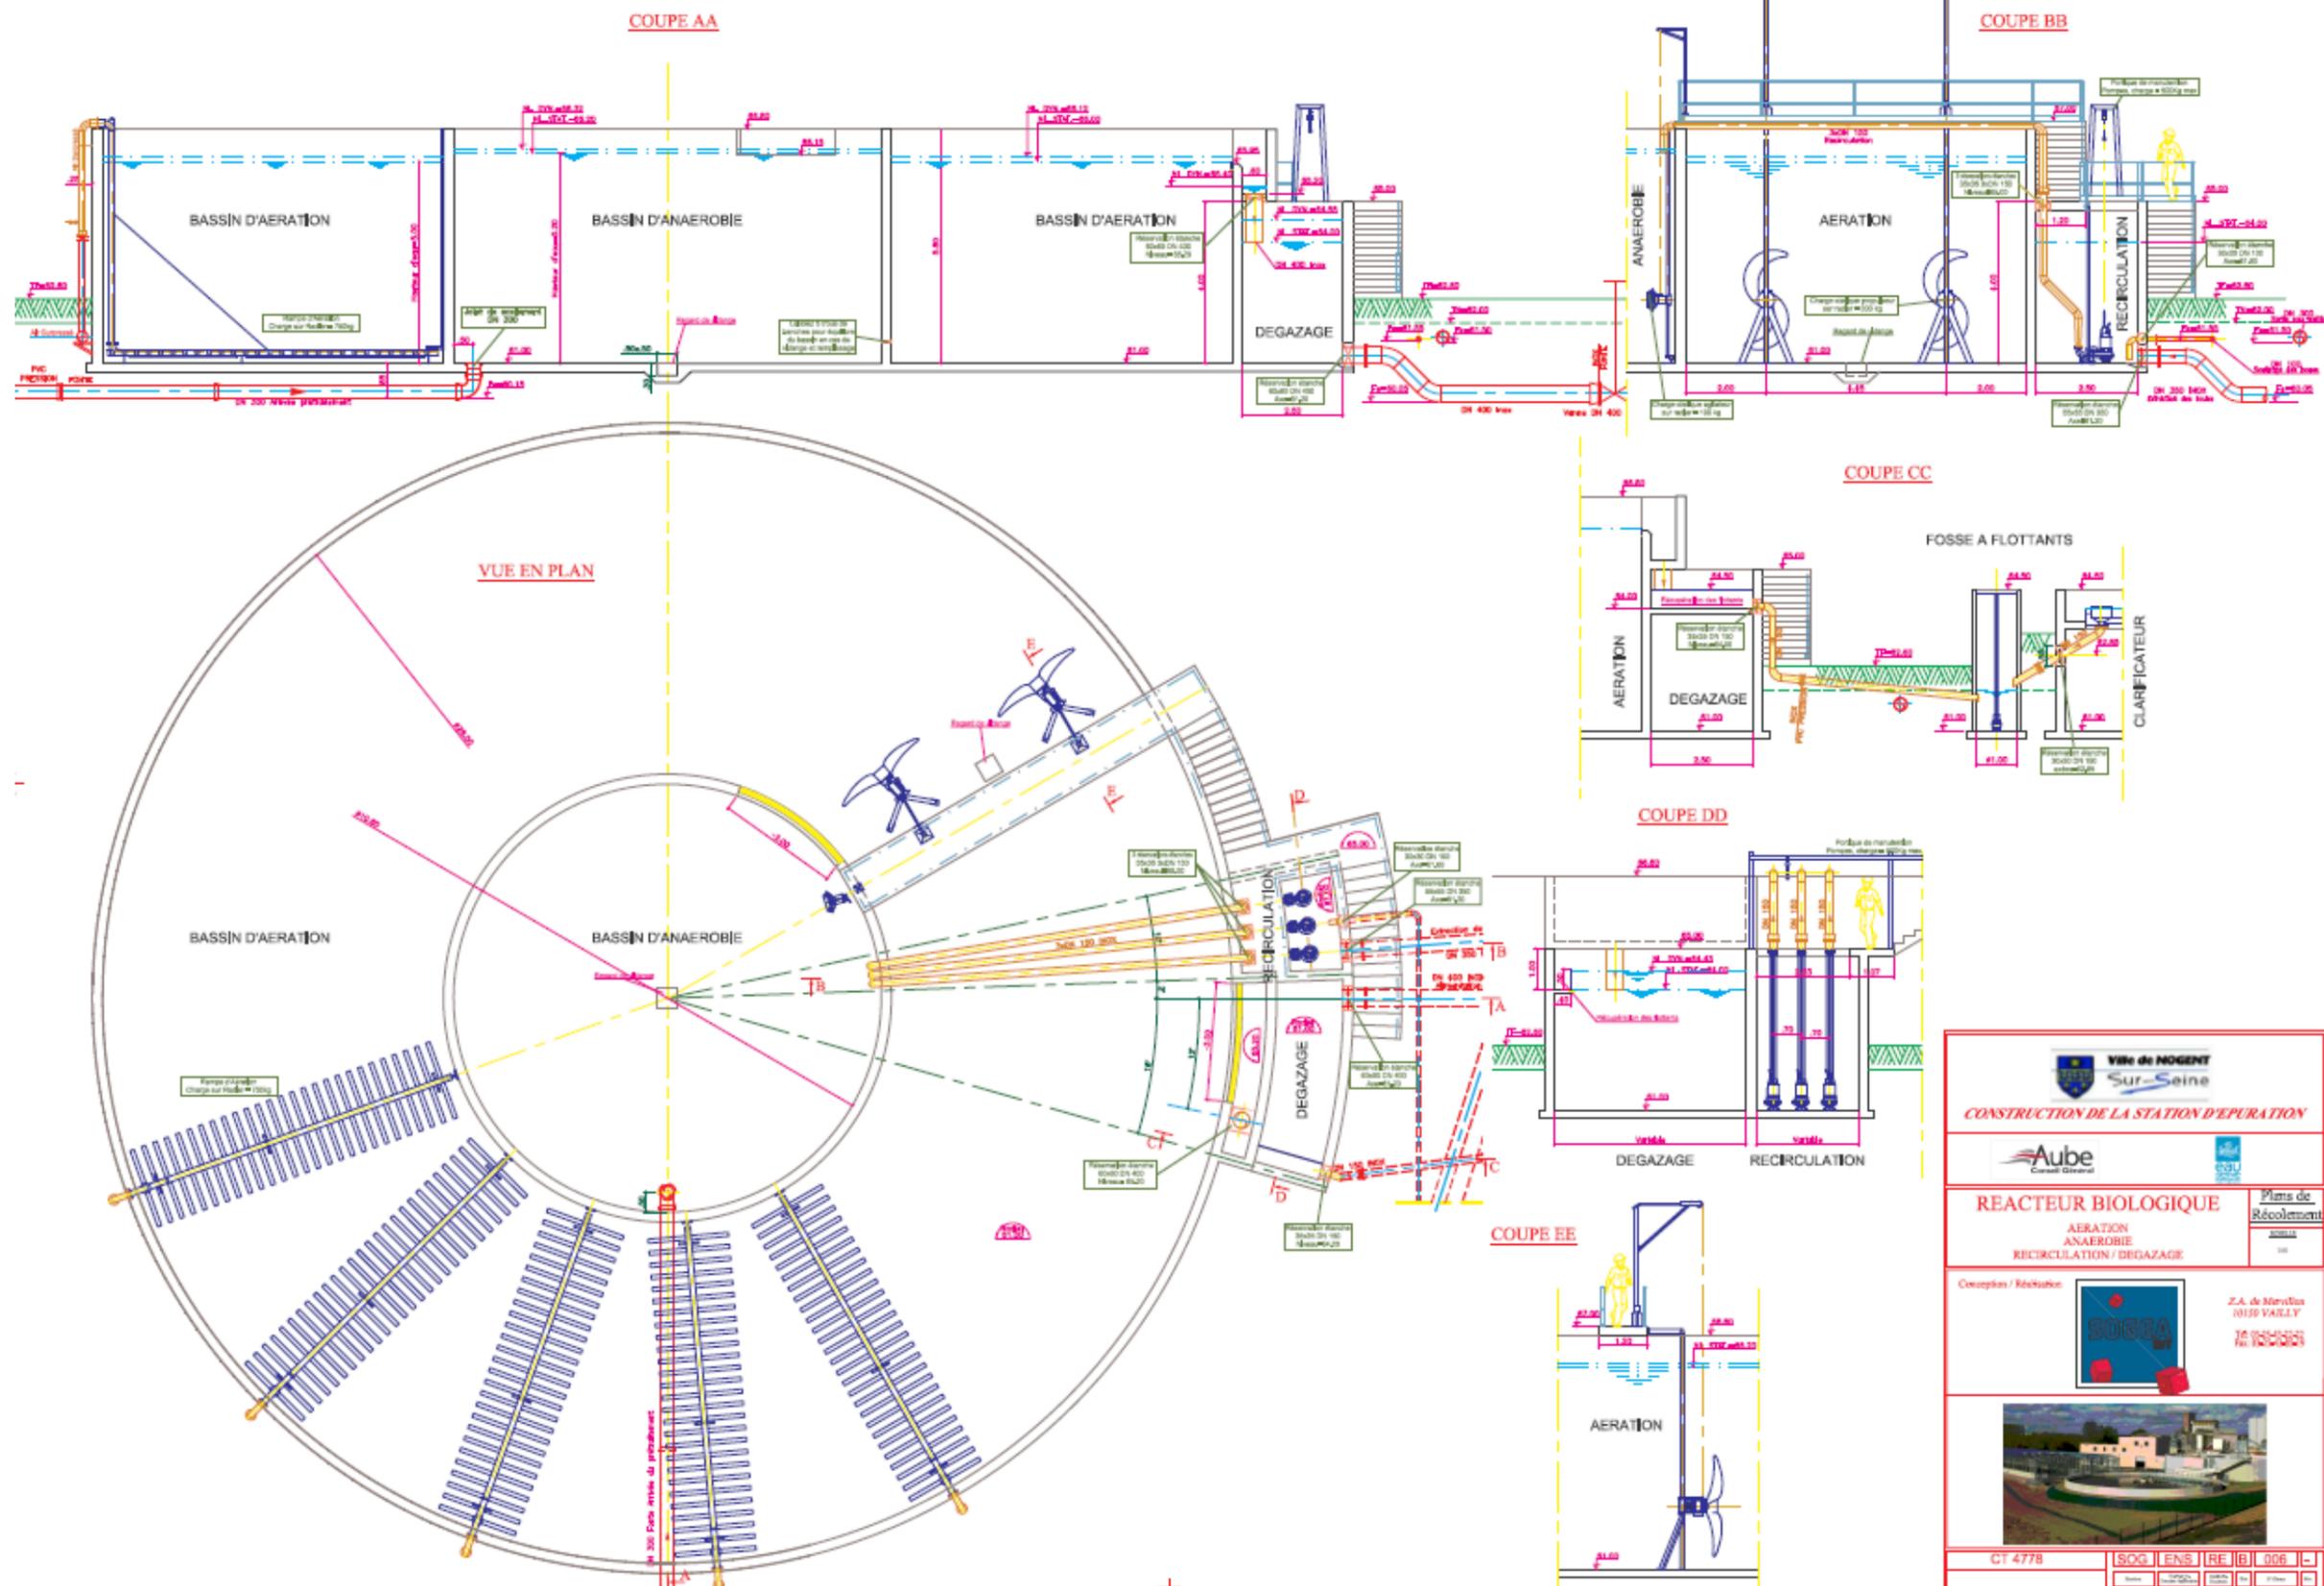


 Ville de NOGENT Sur-Seine													
CONSTRUCTION DE LA STATION D'EPURATION													
													
REACTEUR BIOLOGIQUE AERATION ANAEROBIE RECIRCULATION / DEGAZAGE													
Conception / Réalisation:													
													
Z.A. de Merville 10150 VAILLY 10 10100													
													
CT 4778													
<table border="1"> <tr> <td>BOG</td> <td>ENS</td> <td>RE</td> <td>B</td> <td>006</td> <td>-</td> </tr> <tr> <td>1</td> <td>1</td> <td>1</td> <td>1</td> <td>1</td> <td>1</td> </tr> </table>		BOG	ENS	RE	B	006	-	1	1	1	1	1	1
BOG	ENS	RE	B	006	-								
1	1	1	1	1	1								

C.4. ANNEXE 5 – CLARIFICATEUR

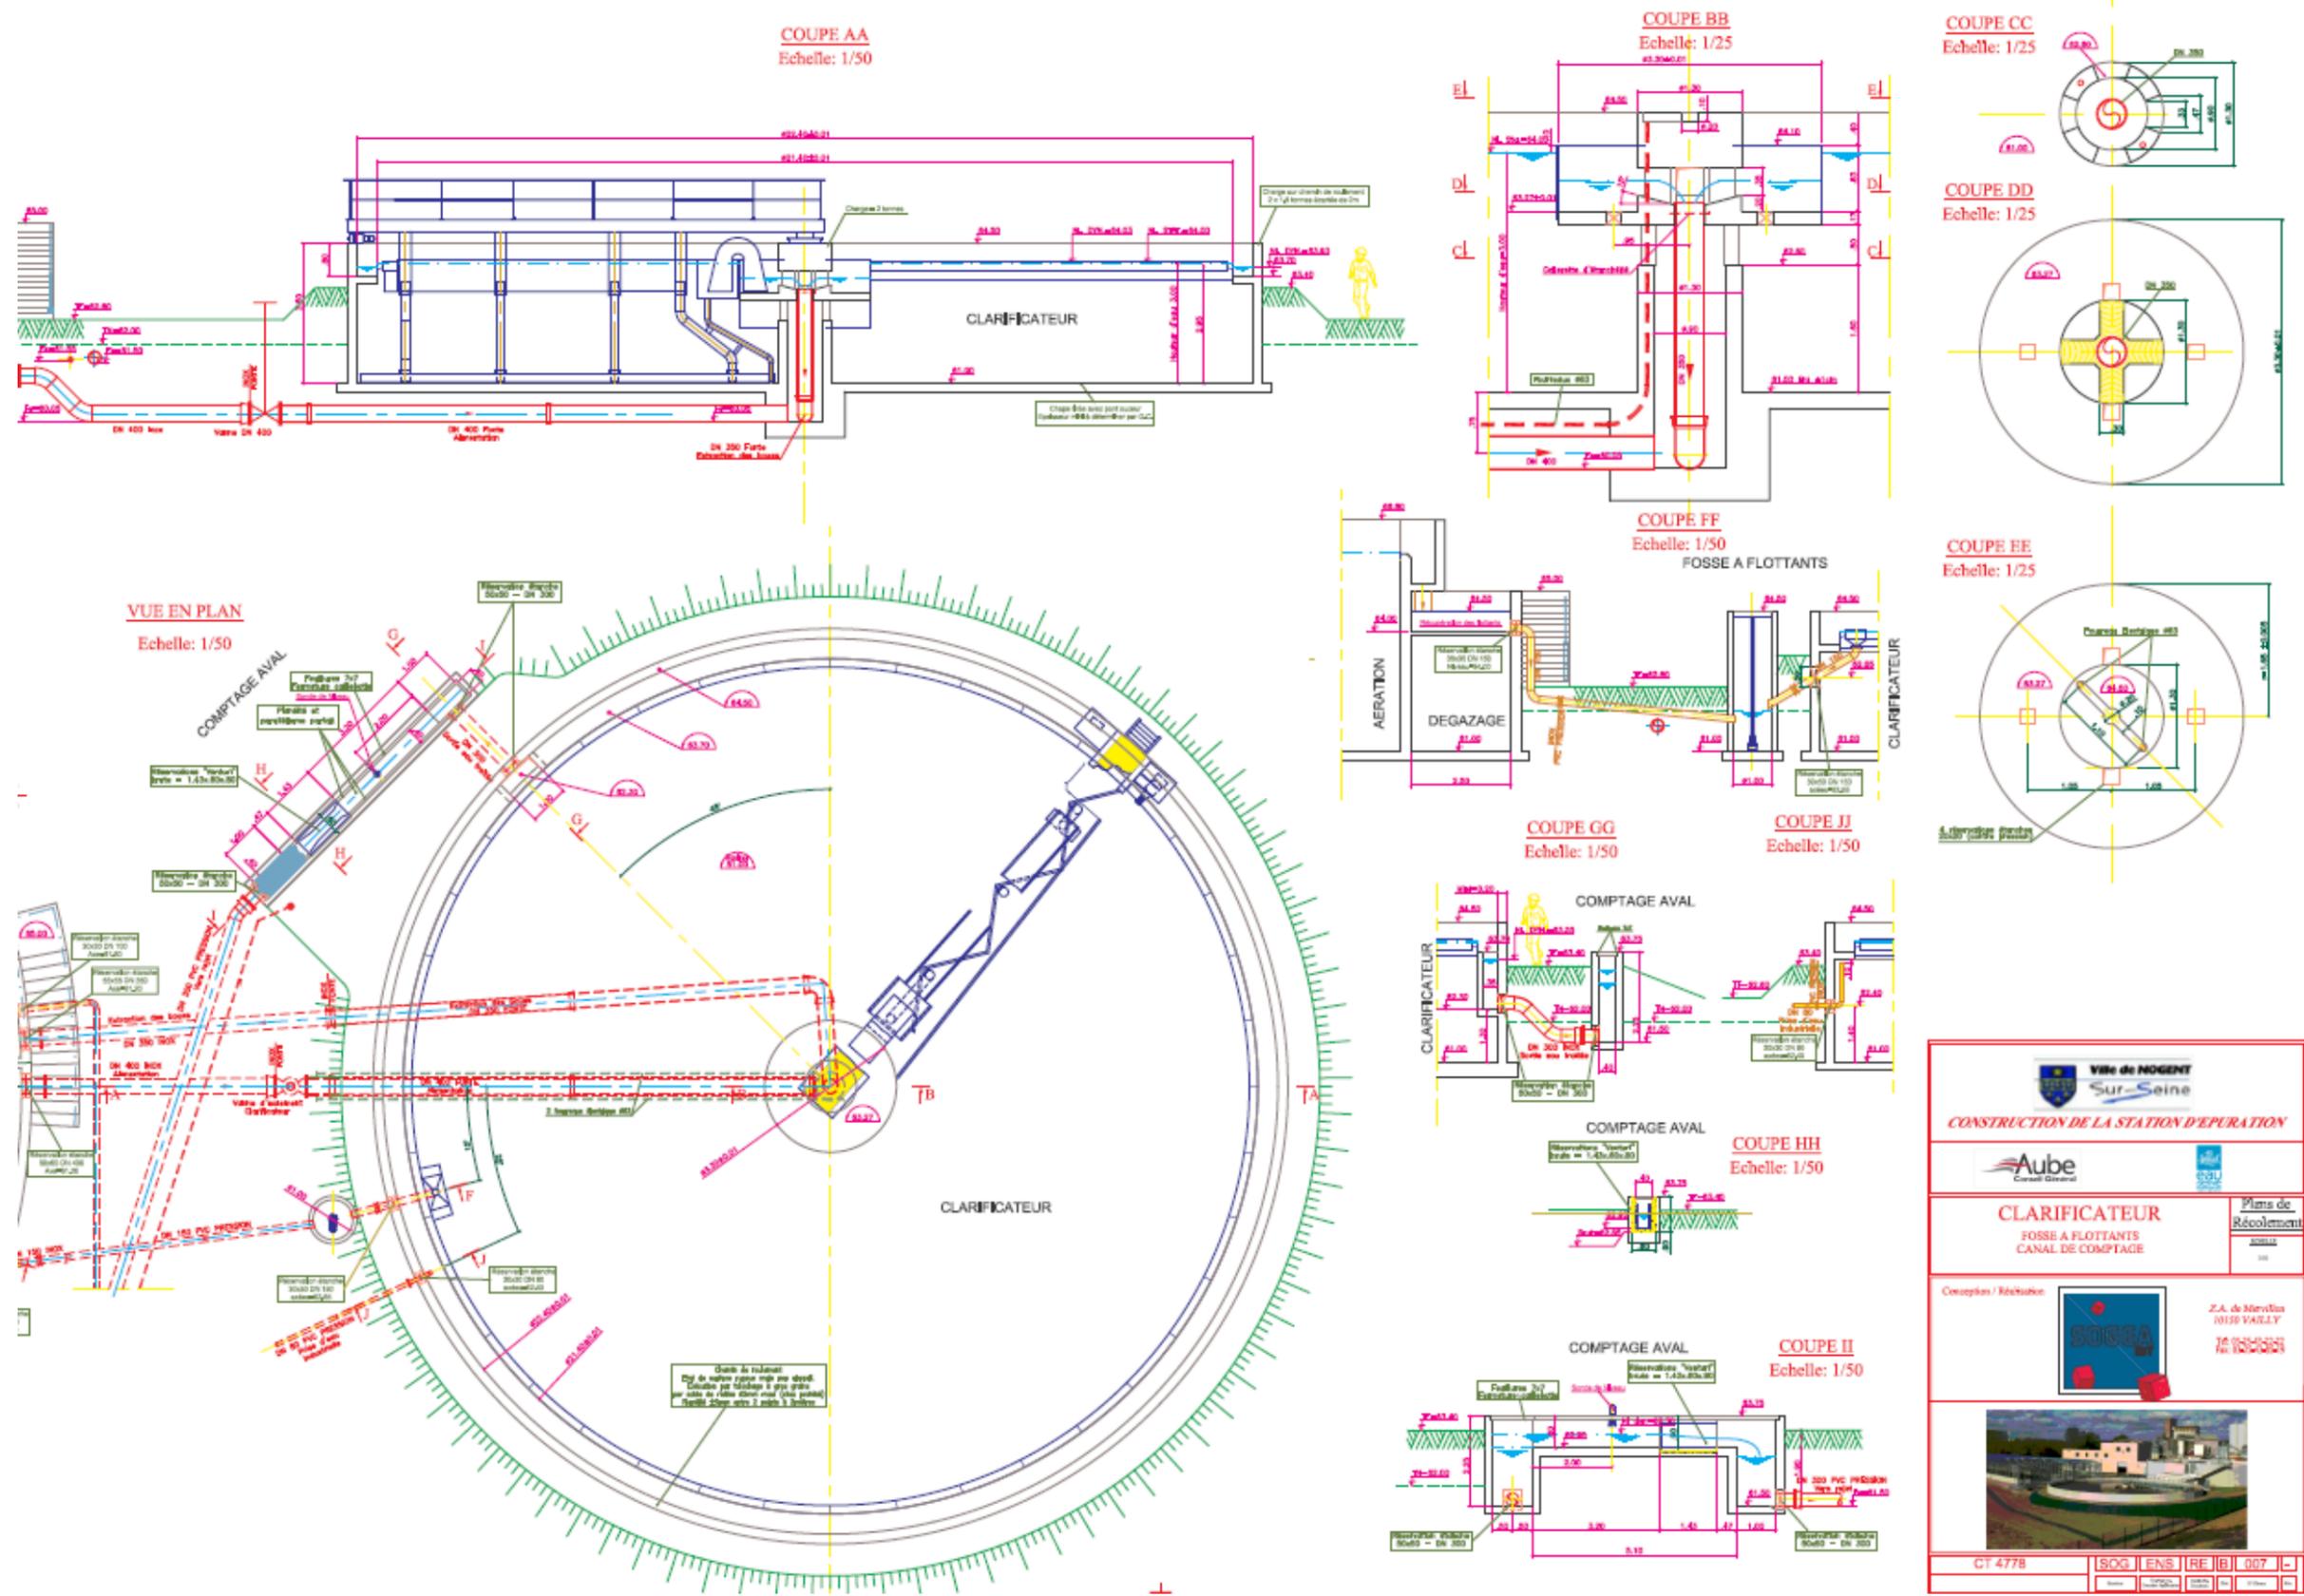

<p>Ville de NOGENT Sur-Seine</p>	
<p>CONSTRUCTION DE LA STATION D'EPURATION</p>	
<p>Aube Conseil General</p>	
<p>CLARIFICATEUR FOSSE A FLOTTANTS CANAL DE COMPTAGE</p>	
<p>Plans de Récolement</p>	
<p>Conception / Réalisation:</p>	
<p>CT 4778 BOG ENS RE B 007</p>	


C.5. ANNEXE 6 – SERRES DE SECHAGE SOLAIRE

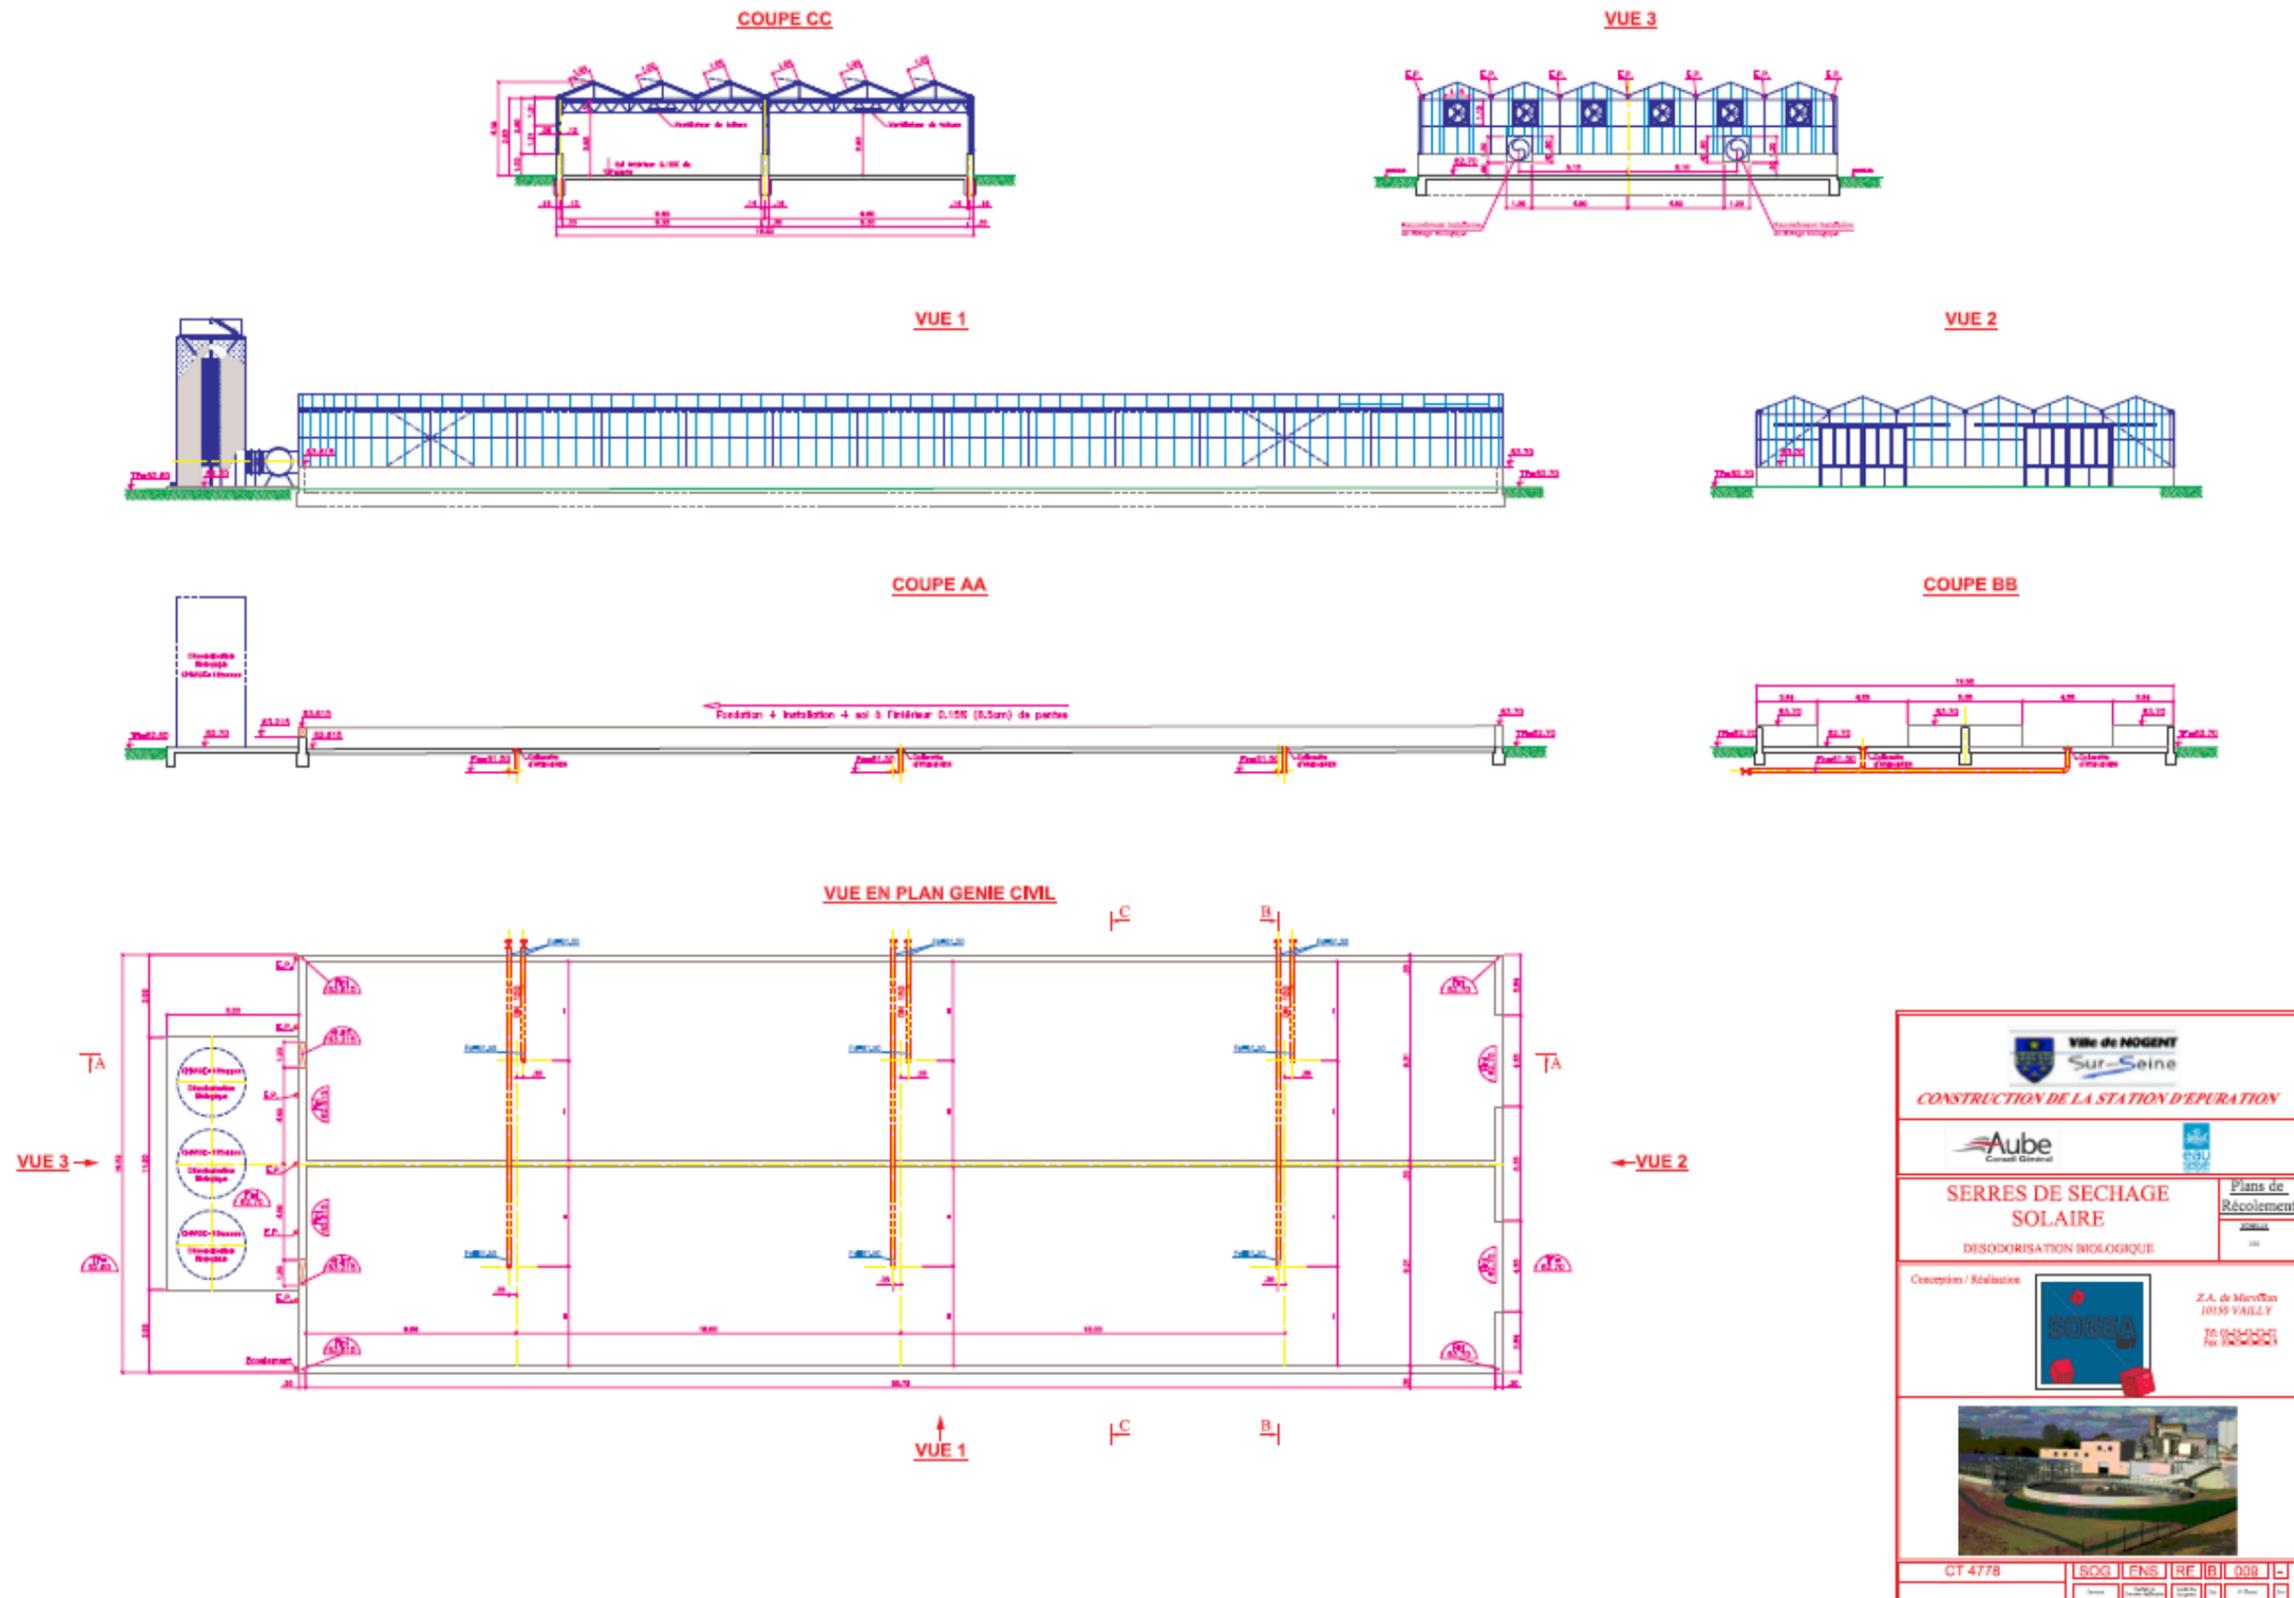


<p>YVE de NOGENT Sur-Seine</p>	
<p>CONSTRUCTION DE LA STATION D'EPURATION</p>	
<p>Aube Conseil Général</p>	
<p>SERRES DE SECHAGE SOLAIRE</p>	
<p>DESODORISATION BIOLOGIQUE</p>	
<p>Conception / Réalisation</p>	<p>Z.A. de Merville 10130 VAILLY</p>
<p>CT 4778</p>	<p>SOQ FNS RE B 008</p>

C.6. ANNEXE 7 – POSTE AVAL


COUPE AA

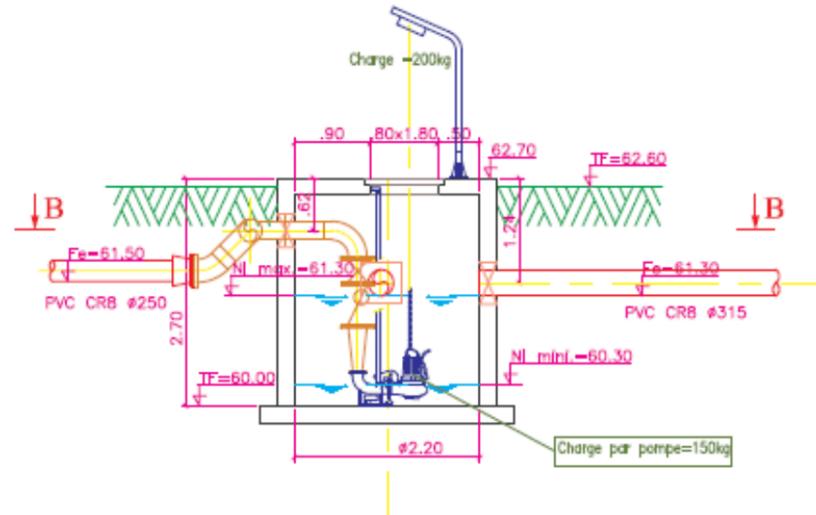

COUPE BB

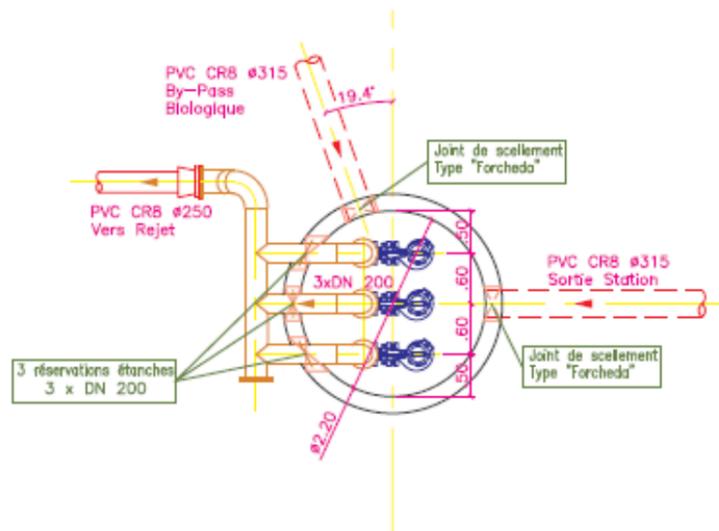


VUE EN PLAN

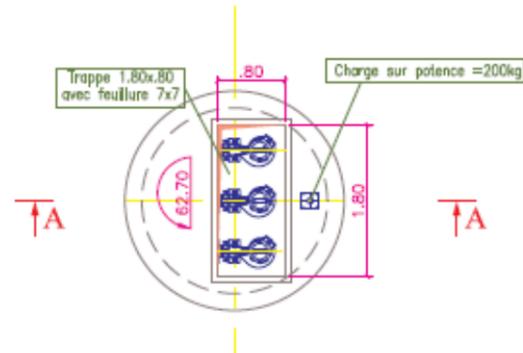

 CONSTRUCTION DE LA STATION D'EPURATION													
													
POSTE DE RELEVEMENT AVAL.	Plans de Récolement ECHELLE 1/50												
Conception / Réalisation	 <p style="text-align: right;"> Z.A. de Mervillon 10150 VAILLY Tel: 03-25-43-22-22 Fax: 03-25-43-85-19 </p>												
													
CT 4778	<table border="1"> <tr> <td>SOG</td> <td>ENS</td> <td>RE</td> <td>B</td> <td>008</td> <td>■</td> </tr> <tr> <td>Statut</td> <td>Charge ou Variante Application</td> <td>Niveau de Document</td> <td>Etat</td> <td>N° Chantier</td> <td>Res.</td> </tr> </table>	SOG	ENS	RE	B	008	■	Statut	Charge ou Variante Application	Niveau de Document	Etat	N° Chantier	Res.
SOG	ENS	RE	B	008	■								
Statut	Charge ou Variante Application	Niveau de Document	Etat	N° Chantier	Res.								


C.7. ANNEXE 8 – IMPLANTATION DES RESEAUX HYDRAULIQUES

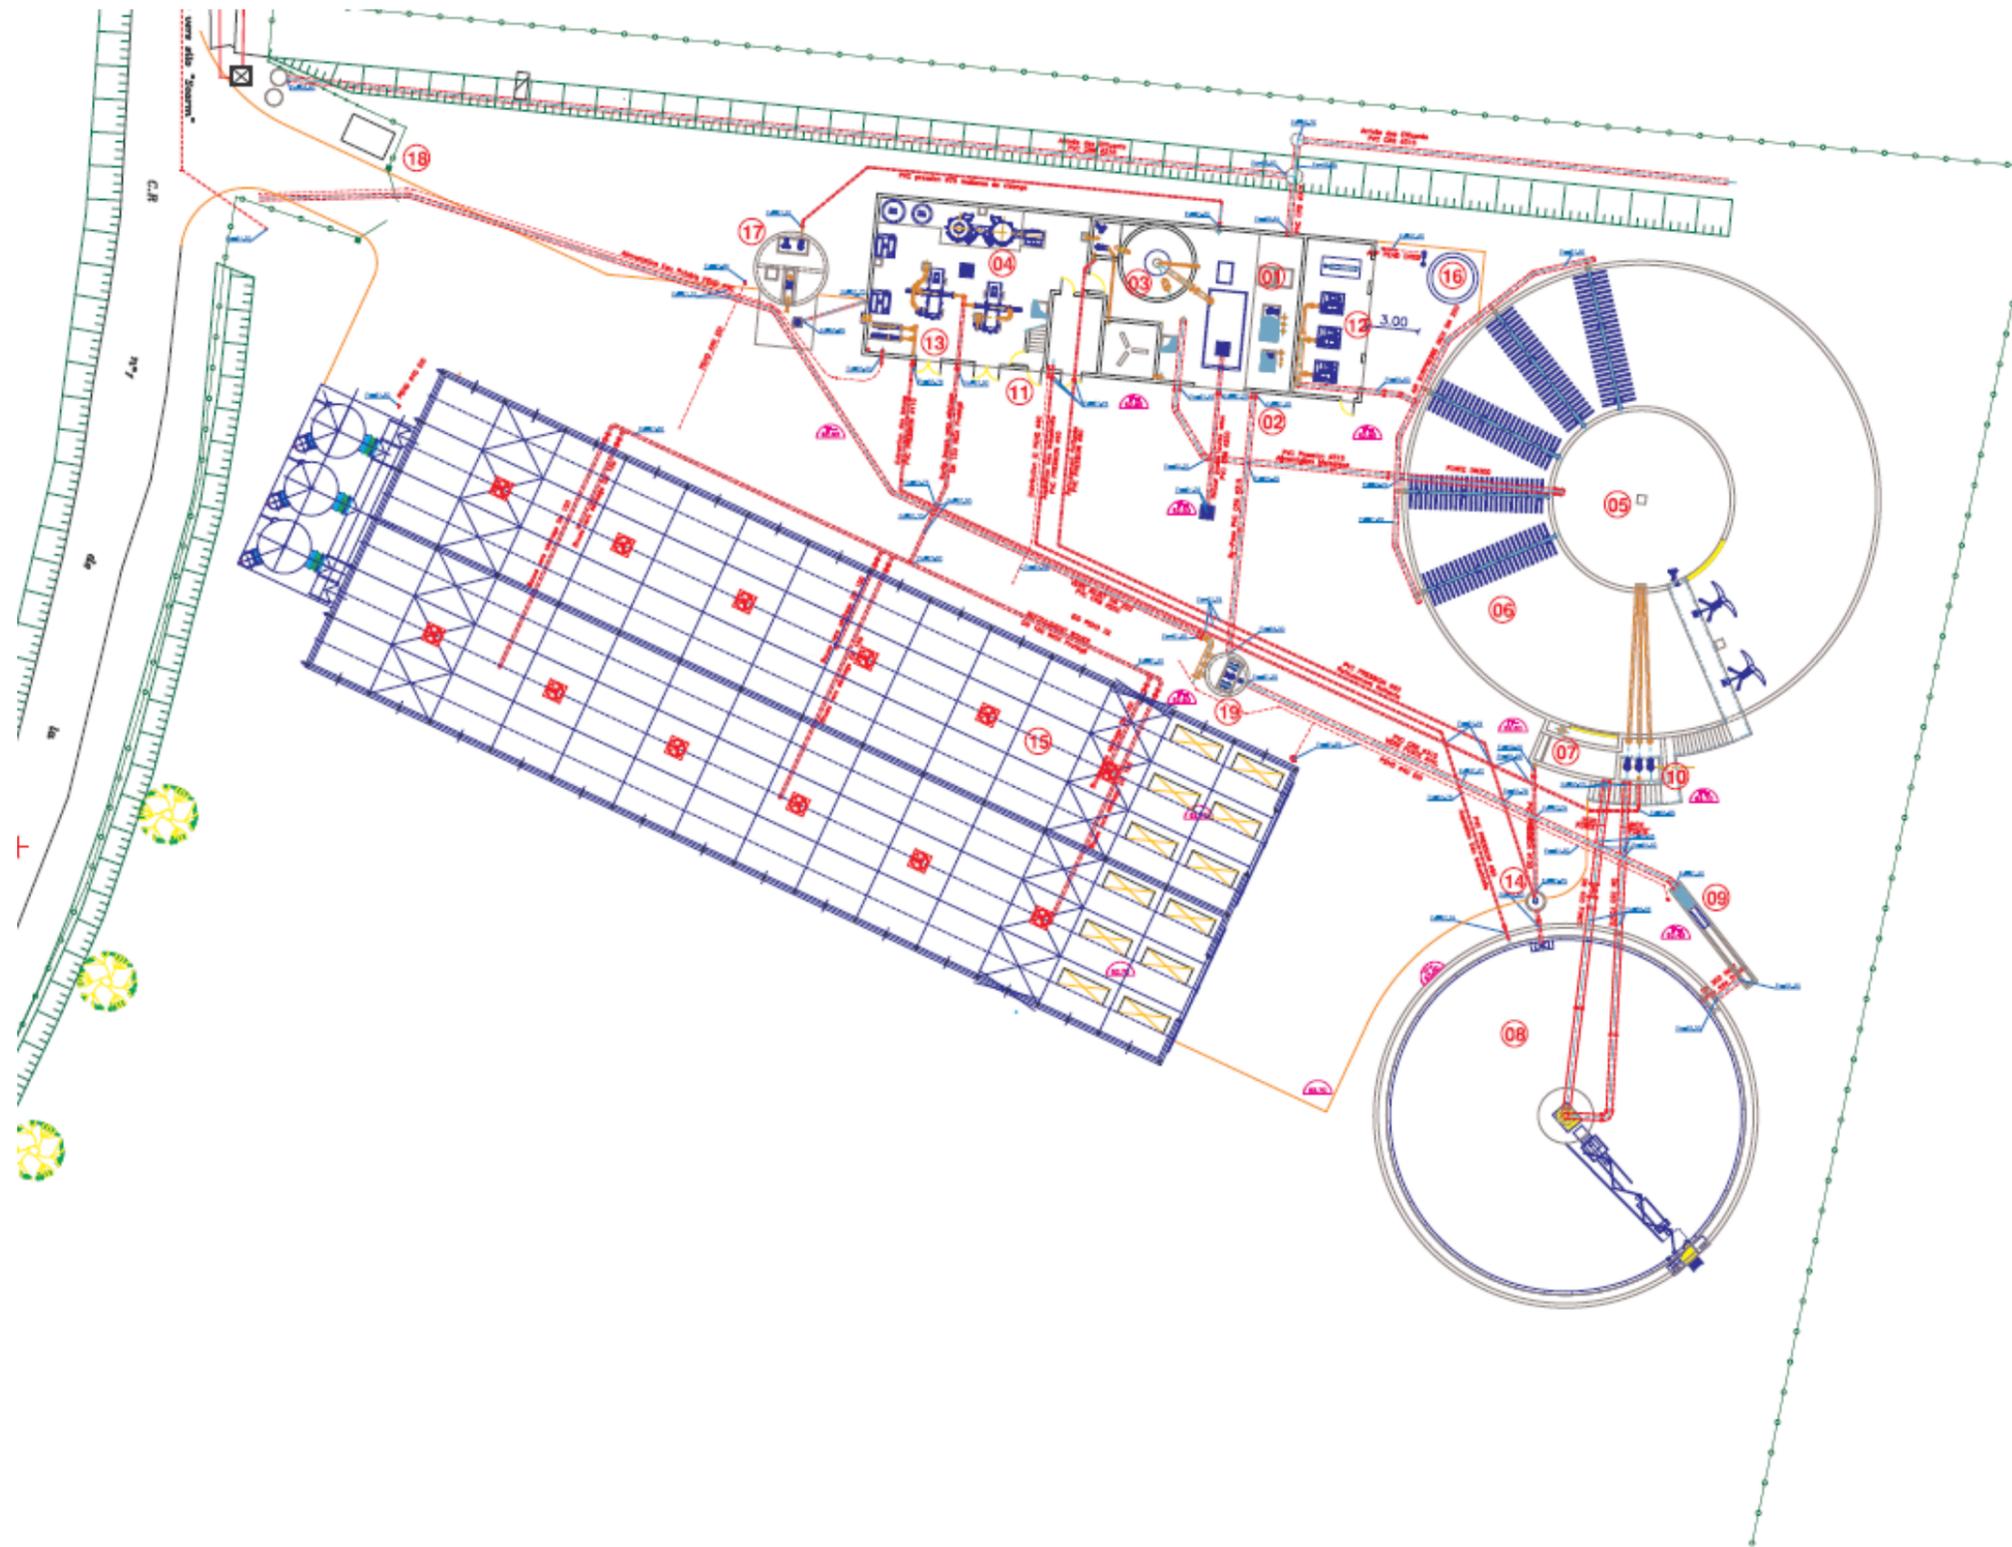

- 01 DEGRILLEUR GROSSIER
- 02 POSTE DE RELEVEMENT
- 03 PRETRAITEMENTS
- 04 DESODORISATION
- 05 ZONE D'ANAEROBIE
- 06 BASSIN D'AERATION
- 07 REGARD DE DEGAZAGE
- 08 CLARIFICATEUR
- 09 COMPTAGE AVAL
- 10 POSTE DE RECIRCULATION
- 11 LOCAL TECHNIQUE
- 12 LOCAL SURPRESSEURS-GROUPE
- 13 LOCAL DESHYDRATATION
- 14 FOSSE A FLOTTANTS
- 15 AIRE DE SECHAGE DES BOUES
- 16 SILO SELS DE FER
- 17 FOSSE MATIERES DE VIDANGE
- 18 TRANSFORMATEUR
- 19 POSTE DE RELEVEMENT AVAL

 Ville de NOGENT Sur-Seine	
CONSTRUCTION DE LA STATION D'EPURATION	
 Aube Conseil Général	 Eau de France
IMPLANTATION RESEAUX Réseaux hydraulique	Plans de Récolement 2014 1/100
Conception / Réalisation :	
 SOG	Z.A. de Merville 10150 VAILLY 10 10100101
	
CT 4778	[SOG] [ENS] [RE] [B] [004] [-]

C.8. ANNEXE 9 – IMPLANTATION DES RESEAUX SECS

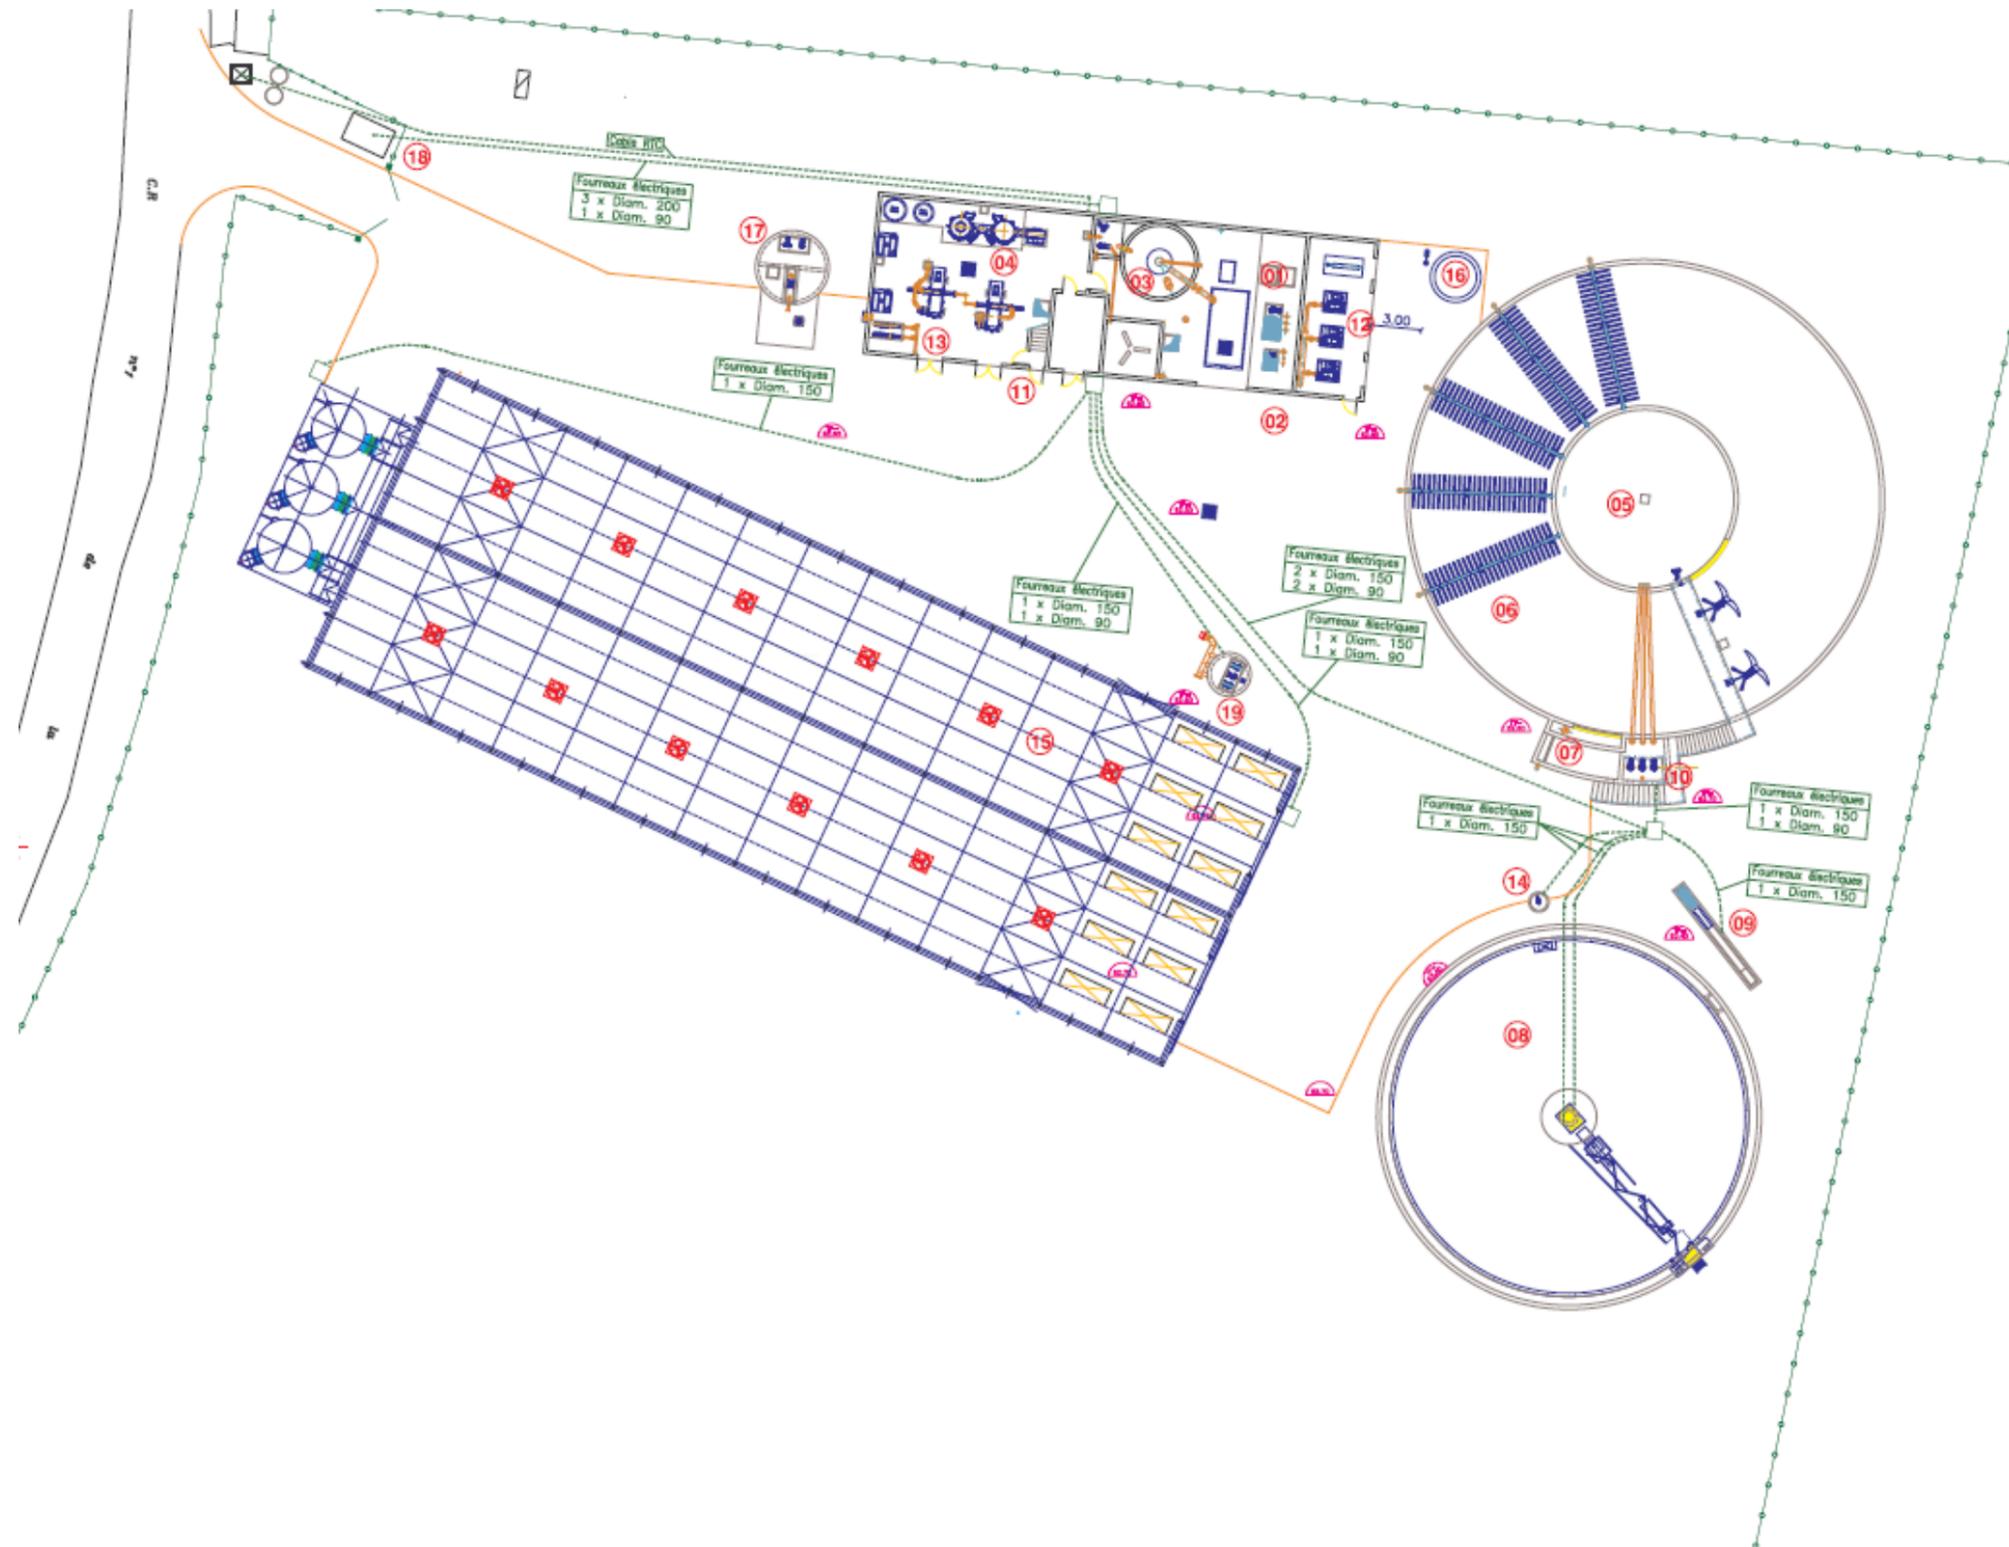

- 01 DEGRILLEUR GROSSIER
- 02 POSTE DE RELEVEMENT
- 03 PRETRAITEMENTS
- 04 DESODORISATION
- 05 ZONE D'ANAEROBIE
- 06 BASSIN D'AERATION
- 07 REGARD DE DEGAZAGE
- 08 CLARIFICATEUR
- 09 COMPTAGE AVAL
- 10 POSTE DE RECIRCULATION
- 11 LOCAL TECHNIQUE
- 12 LOCAL SURPRESSEURS-GROUPE
- 13 LOCAL DESHYDRATATION
- 14 FOSSE A FLOTTANTS
- 15 AIRE DE SECHAGE DES BUES
- 16 SILO SELS DE FER
- 17 FOSSE MATIERES DE VIDANGE
- 18 TRANSFORMATEUR
- 19 POSTE DE RELEVEMENT AVAL

- Regard 1mx1m
- Fourreaux TPC

 Ville de NOGENT Sur-Seine									
CONSTRUCTION DE LA STATION D'EPURATION									
									
IMPLANTATION RESEAUX Réseaux secs	Plans de Récolement Niveau 000								
Conception / Réalisation : <div style="display: flex; justify-content: space-around; align-items: center;">  <div style="text-align: right;"> Z.A. de Neuvilly 10130 VALLEY 76 70 00 00 </div> </div>									
									
CT 4778	<table border="1" style="font-size: small;"> <tr> <td>BOG</td> <td>ENS</td> <td>RE</td> <td>005</td> </tr> <tr> <td> </td> <td> </td> <td> </td> <td> </td> </tr> </table>	BOG	ENS	RE	005				
BOG	ENS	RE	005						

C.9. ANNEXES 10 – AUTRES PLANS

Le dossier présenté en annexes 10 comprends divers plan et schémas, notamment :

- ✓ Volume n°1
 - 1 – Notice d'exploitation
 - I – Généralité
 - II – Principes généraux du contrôle commande
 - III – Principes de fonctionnement
 - IV – Descriptif des équipements
 - V – Automatismes et fonctionnement
 - VI – Consignes d'exploitation et d'entretien des ouvrages de traitement
 - VII – Incidents et remèdes
 - VIII – Contrôles et analyses
 - IX – Entretien général
 - X – Protocoles d'analyses
 - XI – consignes générales d'entretien et sécurité du personnel
 - 2 – Schémas électriques
 - Baie automate
 - Armoire
 - Coffret CL2
 - Coffret CL3
 - Coffret CL4
 - Coffret CL5
 - 3 – Plans
 - Implantation
 - Bâtiment
 - Bassin d'aération
 - Clarificateur
 - Serres
 - Réseaux
- ✓ Volume n°2
 - Documentations FLYGT
 - Déclarations de conformité pompes et agitateurs
 - Notices techniques pompes
 - Notices techniques agitateurs
 - Notices techniques potences
 - Notice technique treuils
 - Notice technique TURBIFLOT
- ✓ Volume n°3
 - Documentations ENDRESS + HAUSER
 - FMU 90
 - OXYWAX W COS41/ ORBISINT CPS11 / ORBIPAC CPF81 / Accessoires
 - DIPFIT W CYA 611
 - PROMAG 10W
 - WATERPILOT FMX 167
 - LIQUISYS M COM 223
 - LIQUISYS M CPM 223
 - FMU 230
 - VENTURI 430 & 440

- FDU 91
- ✓ Volume n°4
 - Documentations ANDRITZ
 - VIS DE DEGRILLAGE : **AQUASPIR**
 - CLASSIFICATEUR A SABLES : **SPIROSAND**
 - CENTRIFUGEUSE : **D3L**
- ✓ Volume n°5
 - Documentations EUROPELEC
 - Pont à succion clarificateur
 - Dessableur / déshuileur
 - Documentations AERZEN
 - Surpresseurs d'air
 - Documentations P.C.M.
 - Pompes polymère
 - Pompes à boues
- ✓ Volume n°6
 - Documentations THERMO-SYSTEM
 - Serres de séchage
 - Documentations POLYTEC
 - Désodorisation biologique des serres
- ✓ Volume n°7
 - Documentations EUROPE ENVIRONNEMENT
 - Désodorisation physico-chimique