


COUPE BB

LOCAL PRETRAITEMENTS

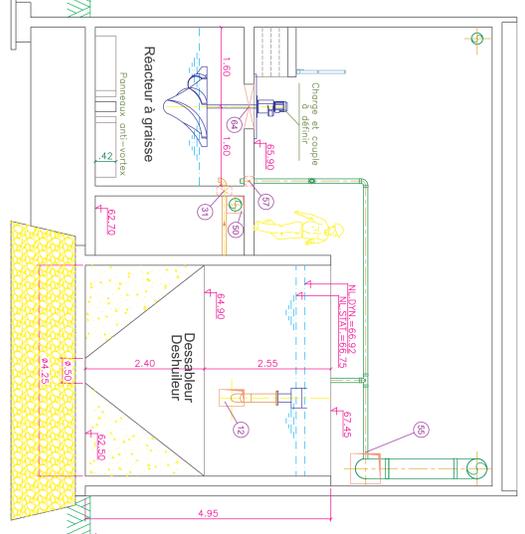


COUPE EE

NOMENCLATURE DES RESERVATIONS


| SYMBÔLE | Quantité | Dimensions | Description  |
|---------|----------|------------|--|
| ⊕       | 64       | 30x40      | Réservation filin passe-poutre réacteur à graisse      |
| ⊕       | 63       | 40x40      | Réservation étanche passage réacteur à graisse         |
| ⊕       | 62       | 60x25      | Réservations filin réactifs désoxygéné                 |
| ⊕       | 61       | 60x40      | Réservations filin réactifs désoxygéné dans bâtiment   |
| ⊕       | 60       | 60x40      | Réservation filin filin dans atelier                   |
| ⊕       | 59       | 60x40      | Réservation filin filin dans atelier                   |
| ⊕       | 58       | 40x40      | Réservation étanche réacteur point toutes eaux PCE 200 |

COUPE II

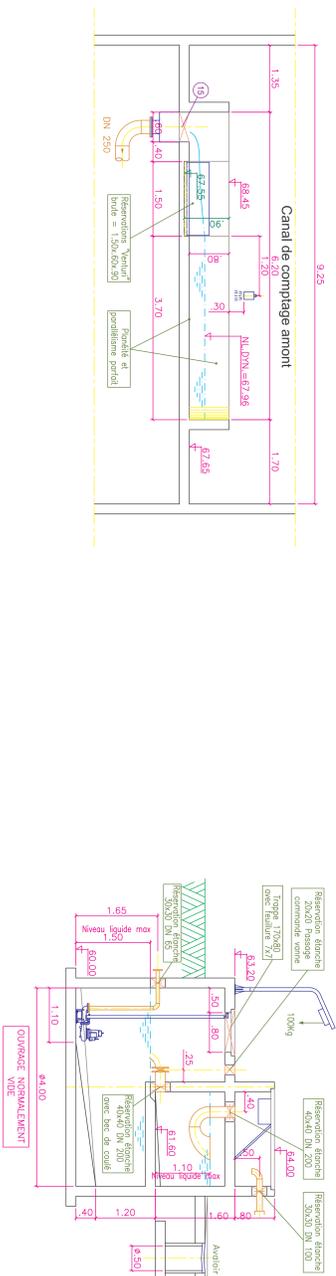


FOSSE MATIERES DE VIDANGES

COUPE FF

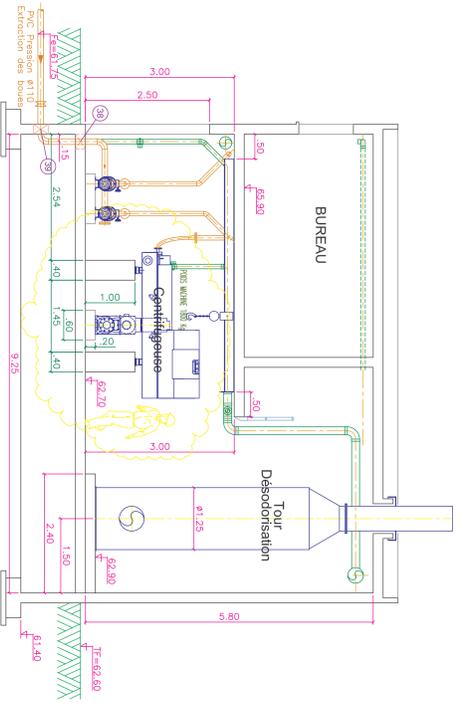


DETAIL COUPE HH

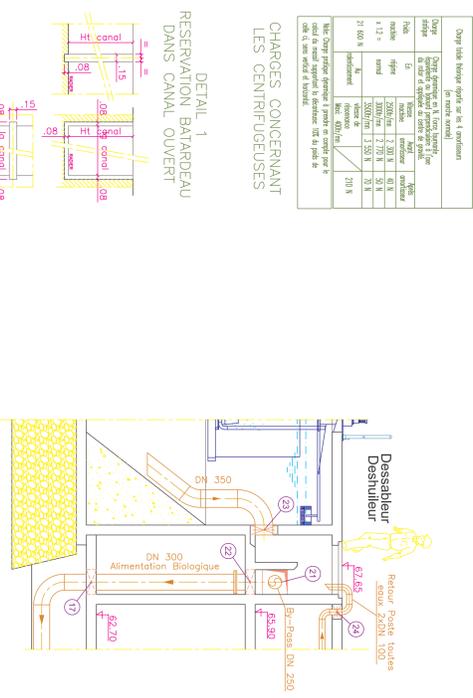

CHARGES CONCERNANT LES CENTRIFUGEUSES


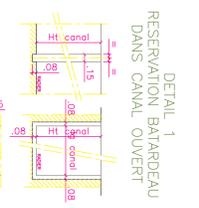

**CONSTRUCTION DE LA STATION D'EPURATION**

**BATIMENT et Fosse M.V.**  
COUPE BB-EE & FF  
DETAIL COUPE GG & HH  
NOMENCLATURE & DETAILS

**Plans de Récolement**

ÉCHELLE: 1/50

**SAU**  
Société d'Aménagement Urbain


Conception / Réalisation

Z.A. de Merville  
10150 VAILLY  
Tel: 03-25-43-22-32  
Fax: 03-25-43-85-19

CT 4778

SOG ENS RE B 003

