COUPE AA

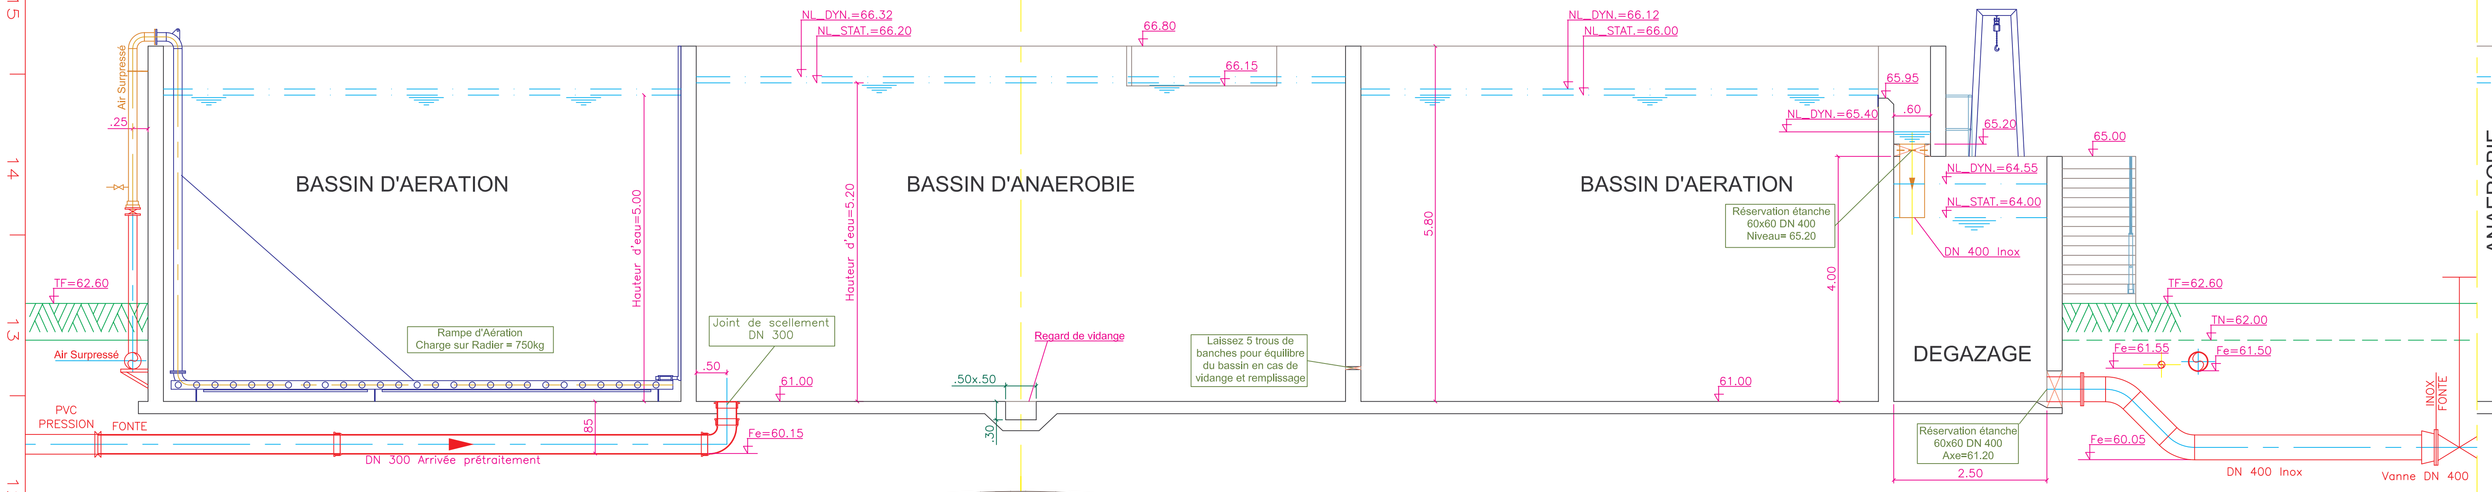

COUPE BB

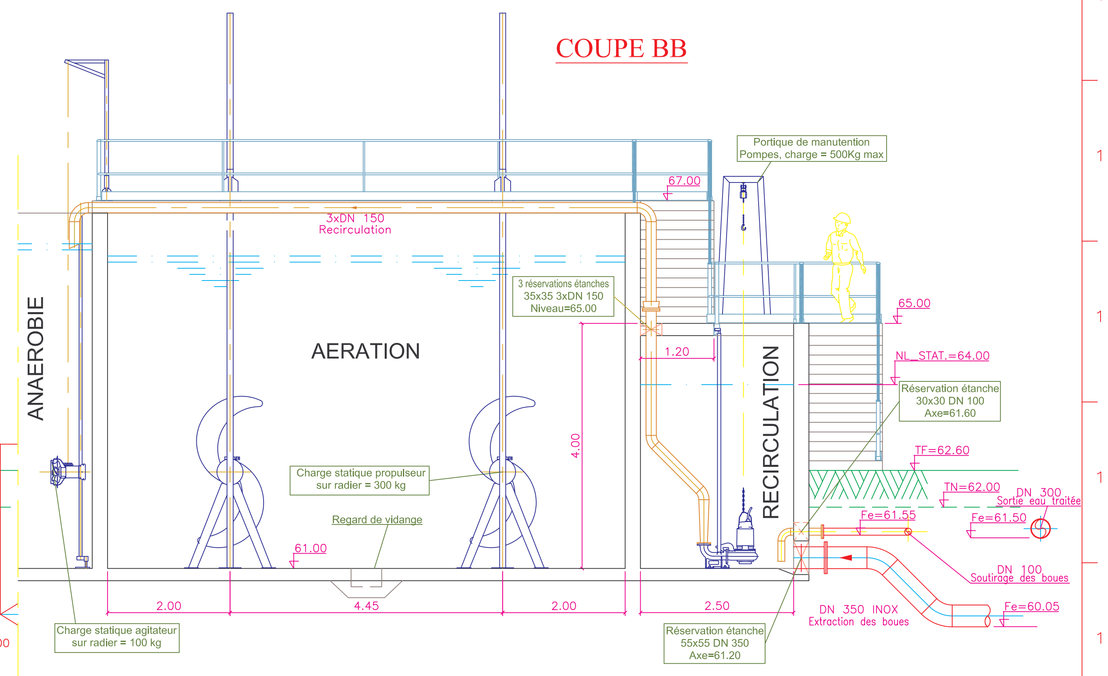

VUE EN PLAN

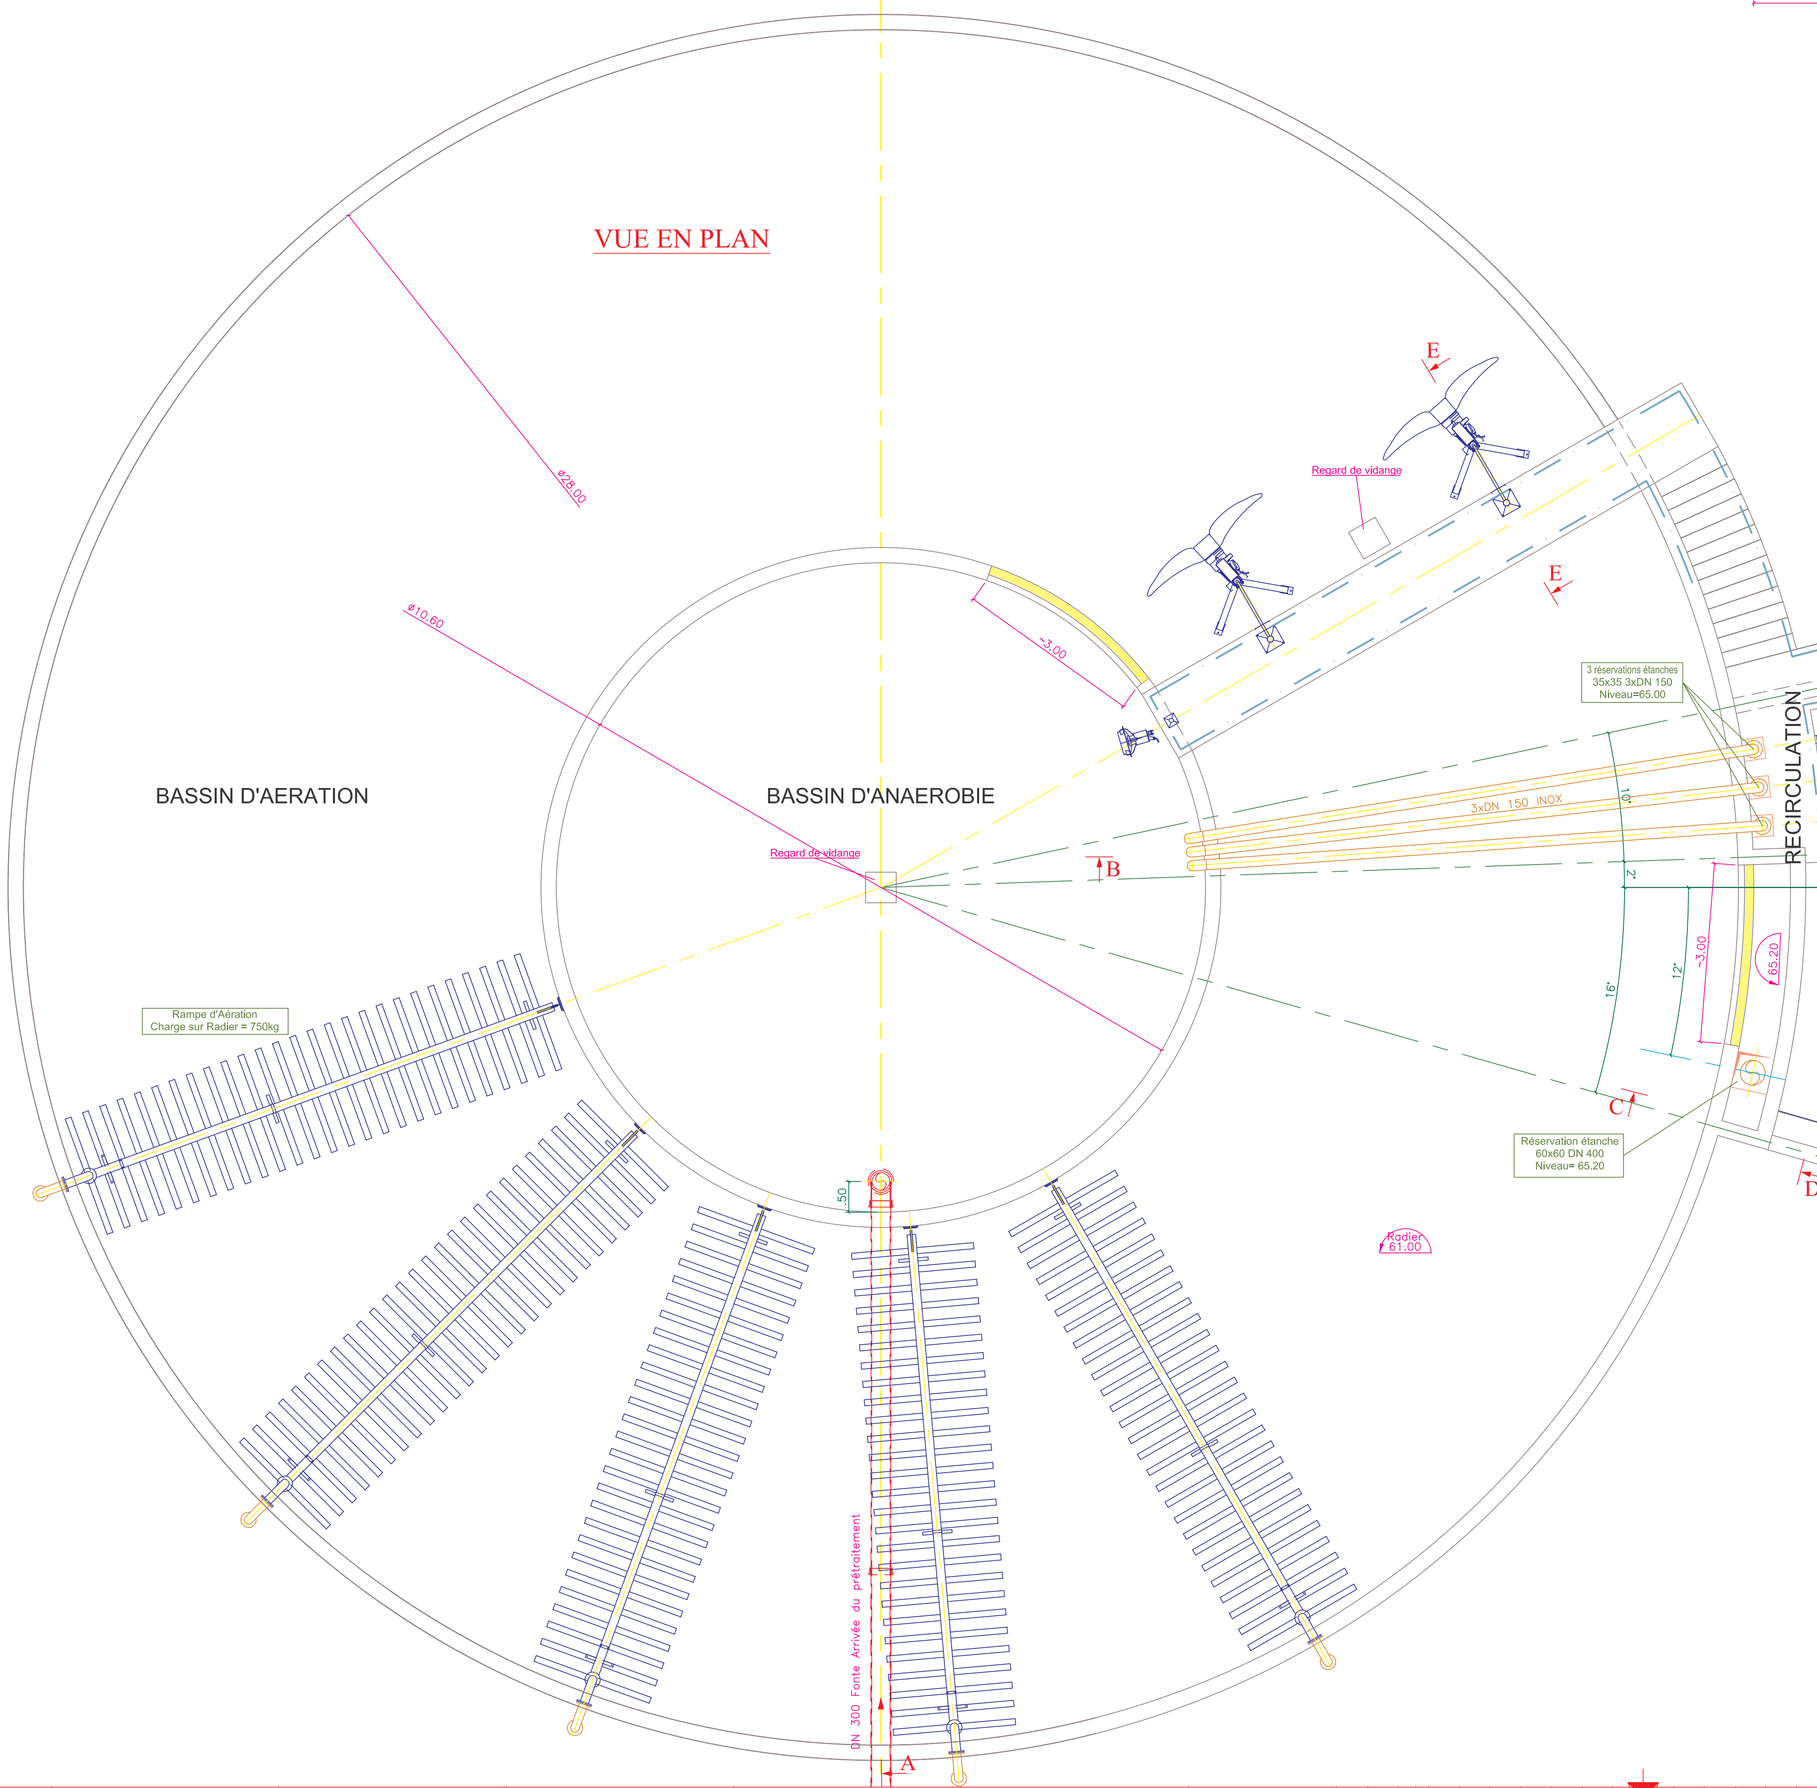

COUPE CC

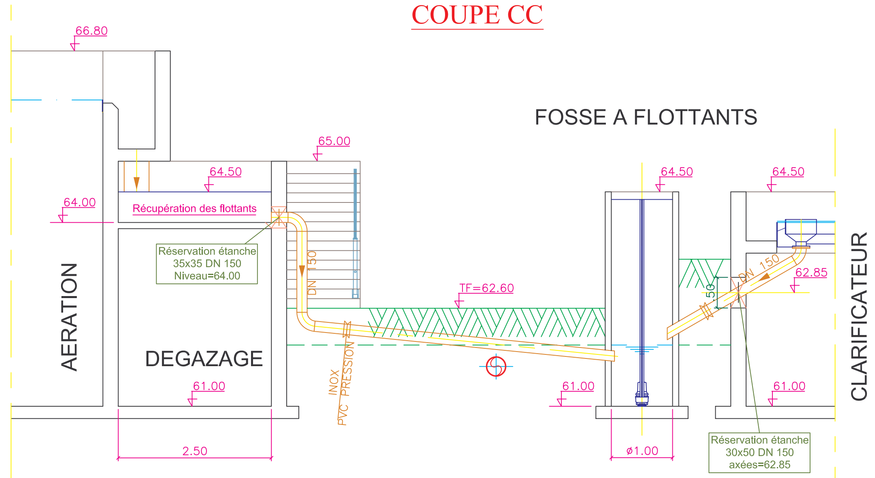

COUPE DD

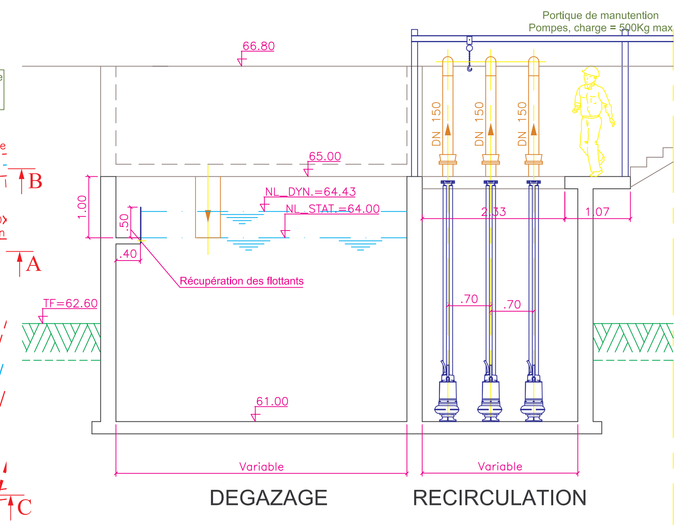

COUPE EE

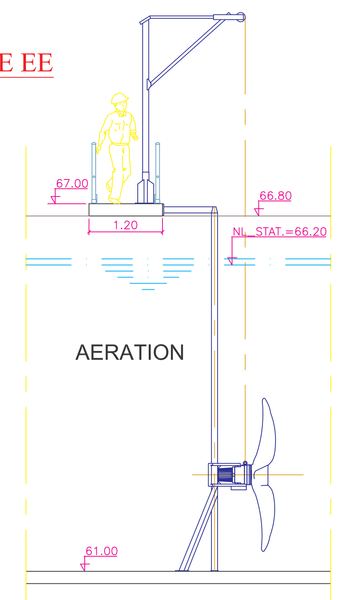

Ville de NOGENT Sur-Seine

CONSTRUCTION DE LA STATION D'EPURATION

Aube Conseil Général

eau seine normandie

REACTEUR BIOLOGIQUE

AERATION
ANAEROBIE
RECIRCULATION / DEGAZAGE

Plans de Récolement

ECHELLE 1/50

Conception / Réalisation

SOGEA

Z.A. de Mervillon
10150 VAILLY

Tel: 03-25-43-22-22
Fax: 03-25-43-85-19

CT 4778	SOG	ENS	RE	B	006	-
	Emetteur	Ouvrage ou Dossier Application	Nature du Document	Etat	N° Chrono	Rév.