COUPE CC

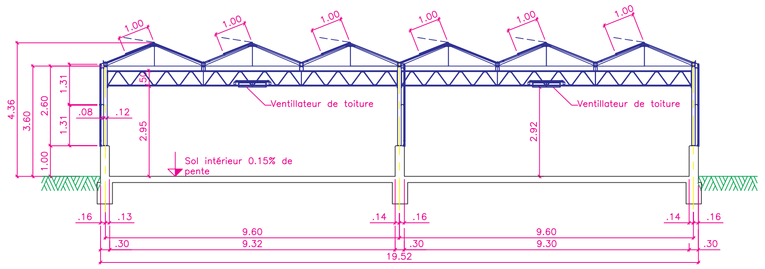

VUE 3

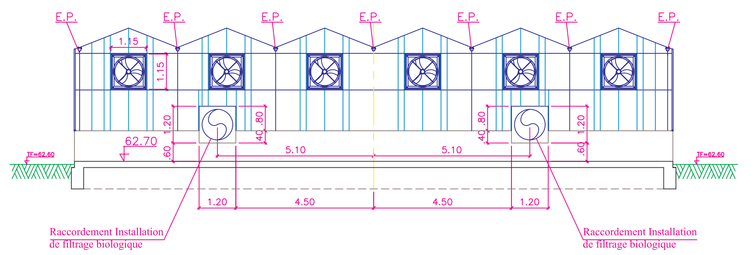

VUE 1

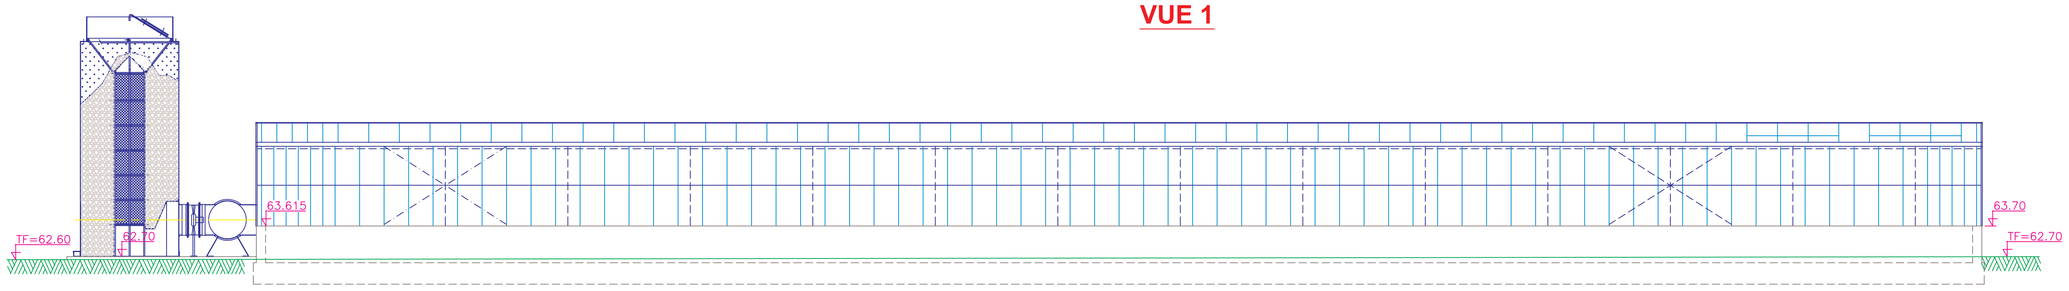

VUE 2

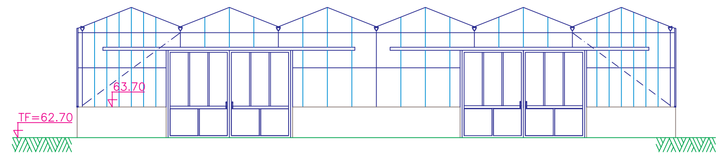

COUPE AA

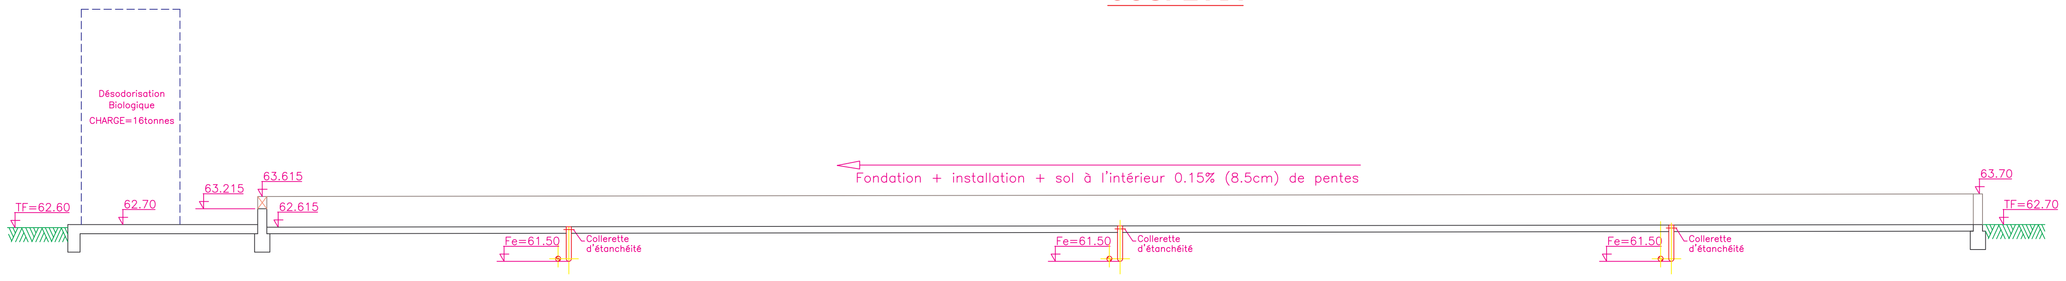

COUPE BB

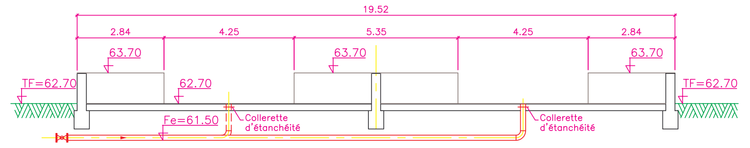

VUE EN PLAN GENIE CIVIL

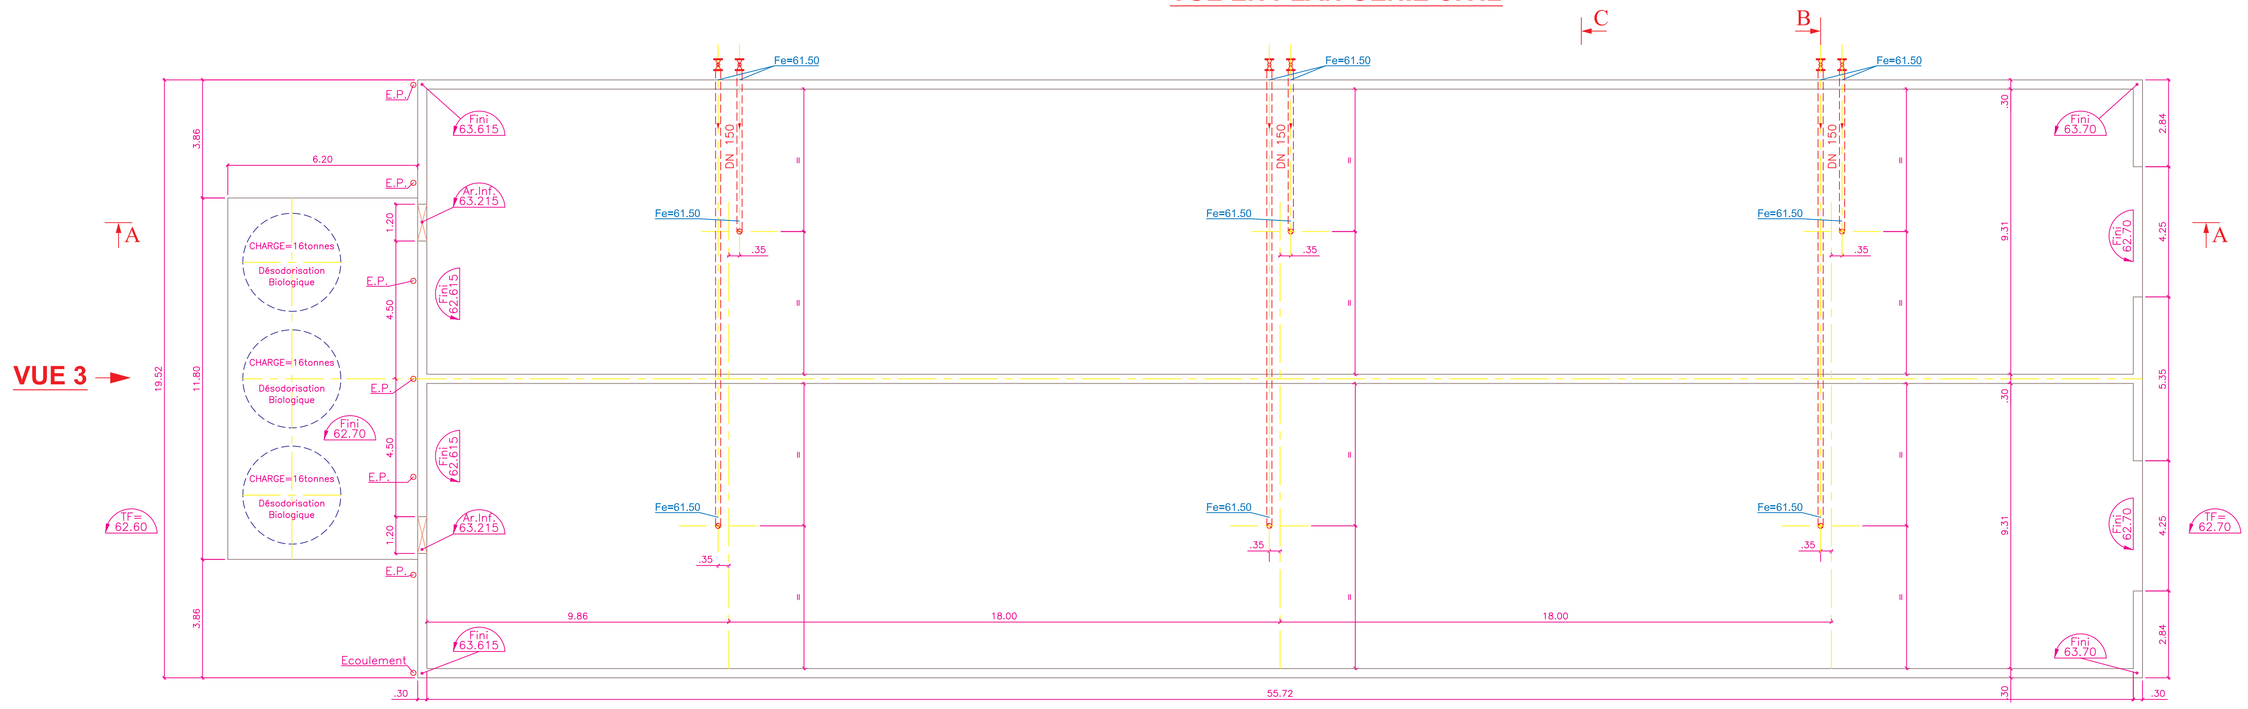

Ville de NOGENT Sur-Seine

CONSTRUCTION DE LA STATION D'EPURATION

Aube Conseil Général

eau Seine Normandie

SERRES DE SECHAGE SOLAIRE

DESODORISATION BIOLOGIQUE

Plans de Récolement

ECHELLE 1/50

Conception / Réalisation

SOGEA

Z.A. de Mervillon
10150 VAILLY

Tél: 03-25-43-22-22
Fax: 03-25-43-85-19

CT 4778	SOG	ENS	RE	B	009	-
	Emetteur	Ouvrage ou Domaine Application	Nature du Document	Etat	N° Chrono	Rév.