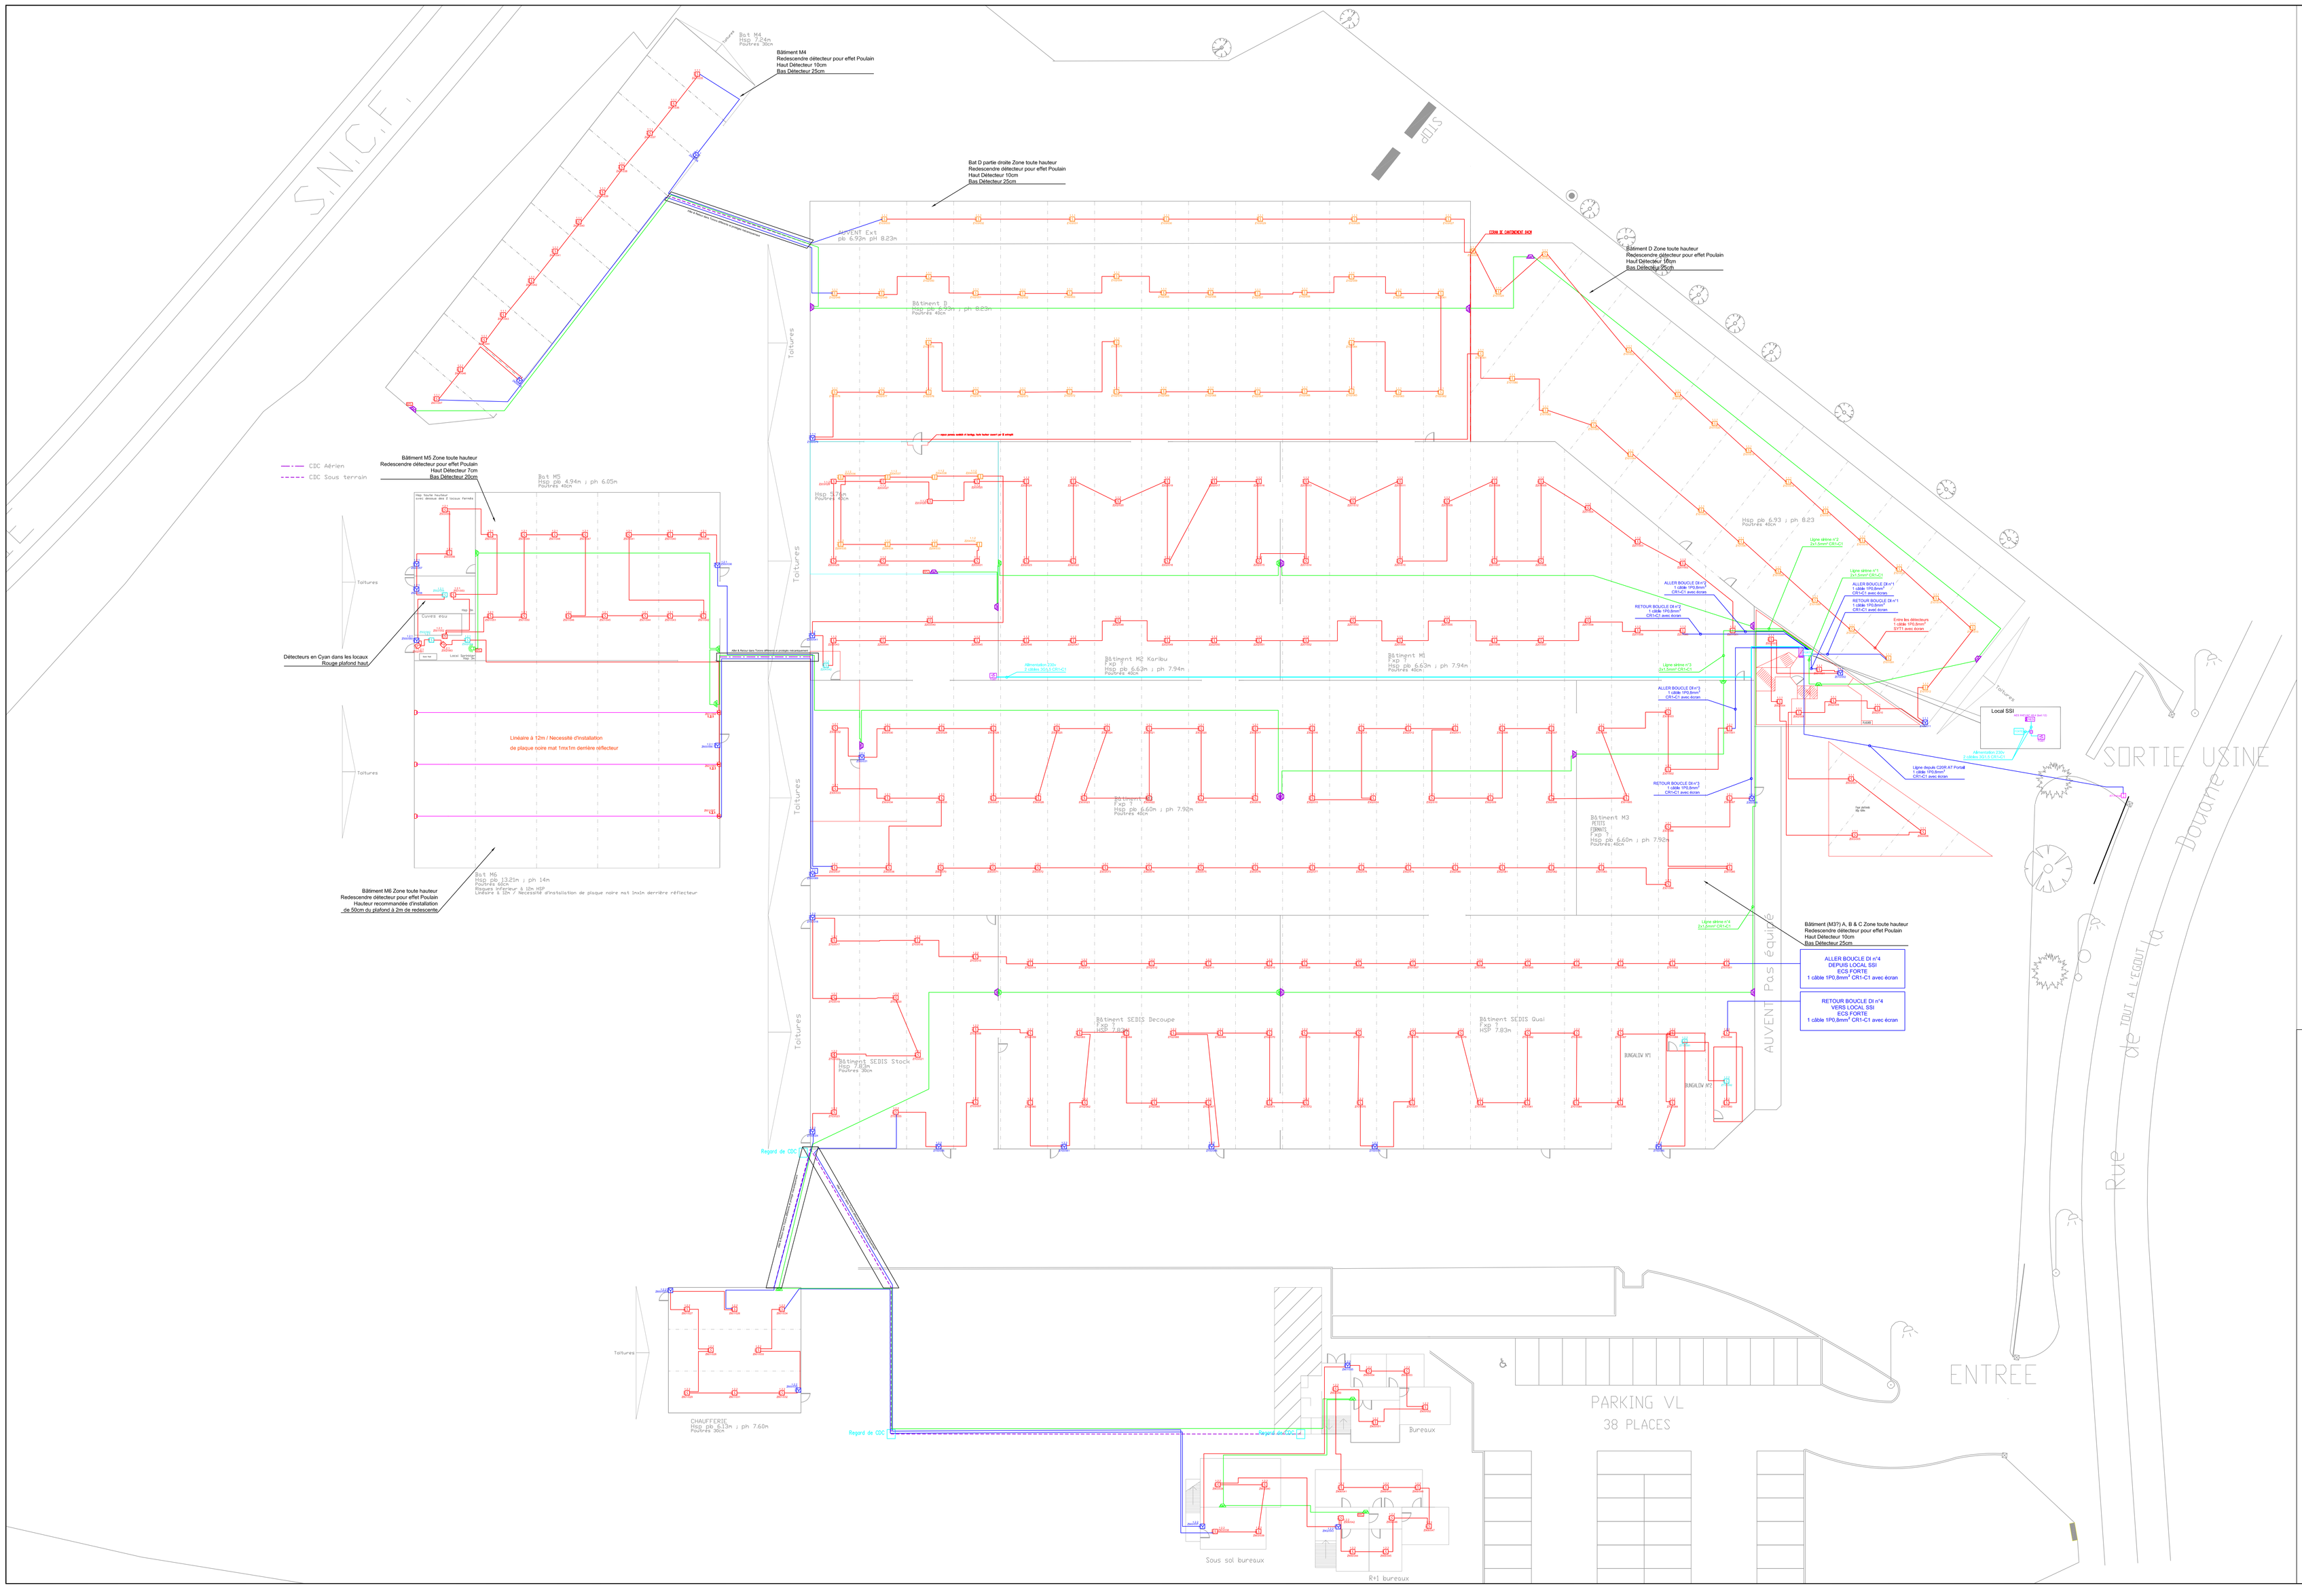

LEGENDE DETECTION INCENDIE

	Qte
DETECTEUR OPTIQUE ADRESSABLE, OA-O	290
DETECTEUR OPTIQUE ADRESSABLE point haut, OA-O	
DETECTEUR OPTIQUE ADRESSABLE point haut, OA-O socle étanche	
DETECTEUR OPTIQUE DE GAINE ADRESSABLE, DGO	0
DETECTEUR MULTICAPTEURS ADRESSABLE, ORION +	0
DETECTEUR MULTICAPTEURS ADRESSABLE avec socle étanche BRI, ORION +	0
DETECTEUR THERMIQUE ADRESSABLE, OA-T avec BRI	8
EMETTEUR / RECEPTEUR LINEAIRE ADRESSABLE , LYNX	3/3
ALARME TECHNIQUE ADRESSABLE, ETCO	0
DETECTEUR DE FLAMME INFRAROUGE, VIRA	2
DECLENCHEUR MANUEL, DMOA	26
DECLENCHEUR MANUEL IP66, DMOA	1

LEGENDE MISE EN SECURITE

	Qte
AVERTISSEUR SONORE, AVS 2000 (90db)	13
AVERTISSEUR SONORE ETANCHE, DSAF 110dB	16
DIFFUSEUR LUMINEUX RADIANCE ROUGE, RCW	1
RESISTANCE DE FIN DE LIGNE, RFL	4
CONTACT SEC, ARRET TECHNIQUE	1

LEGENDE MATERIEL CENTRAL

	Qte
REPETITEUR D'ALARME ALPHANUMERIQUE, ALTRA+	0
ALIMENTATION ELECTRIQUE DE SECURITE, AES	1
ECS Cassiopée FORTE C 360 (avec UGA)	1
ARMOIRE ELECTRIQUE	1

NUMERO DE CENTRALE DU POINT
NUMERO DE MODULE DU POINT
Technologie | NUMERO DE LIGNE DU POINT
X.X.X
A : Adressable : C : Conventionnel
ADRESSE DU POINT (ADRESSABLE)
ZXXXXXXX CHRONO DU POINT (CONVENTIONNEL)
NUMERO D'ADRESSE DU ZONE

DOEFRMI01C
La trame de ce document est une composition originale du DEF et sa propriété exclusive.
Toute reproduction non autorisée serait passible de poursuites.

LEGENDE FILERIE

- 1P0,8 CR1-C1
- 1P0,8 SYT1
- 2x1,5 CR1-C1
- 2x2,5 CR1-C1
- 3G1,5 CR1-C1

Validation, certifié lié que réalisé,

CABLAGE	V	NV	R
TYPE DE CABLE			
CHEMINEMENT			
RACCORDEMENT			
RESISTANCE 5,6/820/3,3 Ok			

REMARQUES :

Nom :
Fonction :
Date :
Visa et Cachet :

-

STTI

Rue de la Douane
10 600 La Chapelle St Luc

DEF AGENCE CHAMPAGNE
22 Bis Rue Jean Baptiste COLBERT
10600 La Chapelle St Luc
TEL 03.25.41.78.05 FAX 03.25.41.63.90
LA DETECTION ELECTRONIQUE FRANCAISE

Indice	Date	Modification	Par
G	17/02/22	Retour Audit Apsad	TBN
F	02/02/22	Remplacement des socles par des étanches Batiment D	TBN
E	05/11/21	Ad 80 & 81 Bus 1 Inversés & linéaire replacé suivant installation	TBN
D	07/10/21	Maj Frigo Orion+ en OAT + DOE	TBN
C	16/08/21	Recolement / DOE	TBN
B	21/05/21	Modif Zone / Modification sirene	TBN
A	17/03/21	Création	TBN

Lot :	Intitule :	Approbation :
/	PLAN D'IMPLANTATION SSI	Observations Avec : ☐ Sans : ☐ Date:
DETECTION INCENDIE		

Echelle :	Format :	Date de rédaction :	Rédaction :	Validation :	Approbation :
/	A0	17/03/21	T.BARBON	D.GROSS	A.NOBLE

LOCALISATION	FOLIO
Général	/

Phase	N° Affaire	Nature	N° Chrono	Indice
DOE	D0003498	PL	001	G